



Celková situácia

OBJEKT OBCHODNÁ ULICA č.4
BRATISLAVA
DOKUMENTÁCIA SKUTOČNÉHO STAVU OBJEKTU
Mierka 1 : 150

Celková situácia

Náležitostami a presnosťou zodpovedá predpisom			147.49 m.n.m = ± 0.00 m	
Zameral: Ing. Róbert Tréfa Patrik Kollár Marek Papcún		Vypracoval: Ing. Róbert Tréfa	Autorizačne overil: Ing. Róbert Tréfa	
Dátum: jún 2014		Dátum: jún 2014	Dátum: jún 2014	
Okres: Bratislava I.		Obec: Bratislava - m.č. Staré Mesto	Katastrálne územie: Staré Mesto	
Odberateľ: AJK s.r.o., Vysoká26, 811 06 Bratislava				
Názov výkresu : DOKUMENTÁCIA SKUTOČNÉHO STAVU objektu Obchodná č.4			Číslo zák.:	024/14
			Dátum:	Jún 2014
			Formát:	Pás A4
			Súrad. sys.:	S-JTSK
			Výškový sys.:	Bpv
Obsah výkresu : Celková situácia			Mierka: 1 : 150	Číslo výk.: 14.




OBJEKT OBCHODNÁ ULICA č.4
BRATISLAVA

DOKUMENTÁCIA SKUTOČNÉHO STAVU OBJEKTU


LEGENDA :


Pôdorys 1.PP

Názov výkresu :			Číslo zák.: 024/14		
DOKUMENTÁCIA SKUTOČNÉHO STAVU objektu Obchodná č.4			Dátum: jún 2014		
			Formát: A4		
Obsah výkresu :			Mierka: 1 : 75		
Pôdorys objektu 1.PP			Číslo výk.: 5.		

OBJEKT OBCHODNÁ ULICA č.4
BRATISLAVA
DOKUMENTÁCIA SKUTOČNÉHO STAVU OBJEKTU

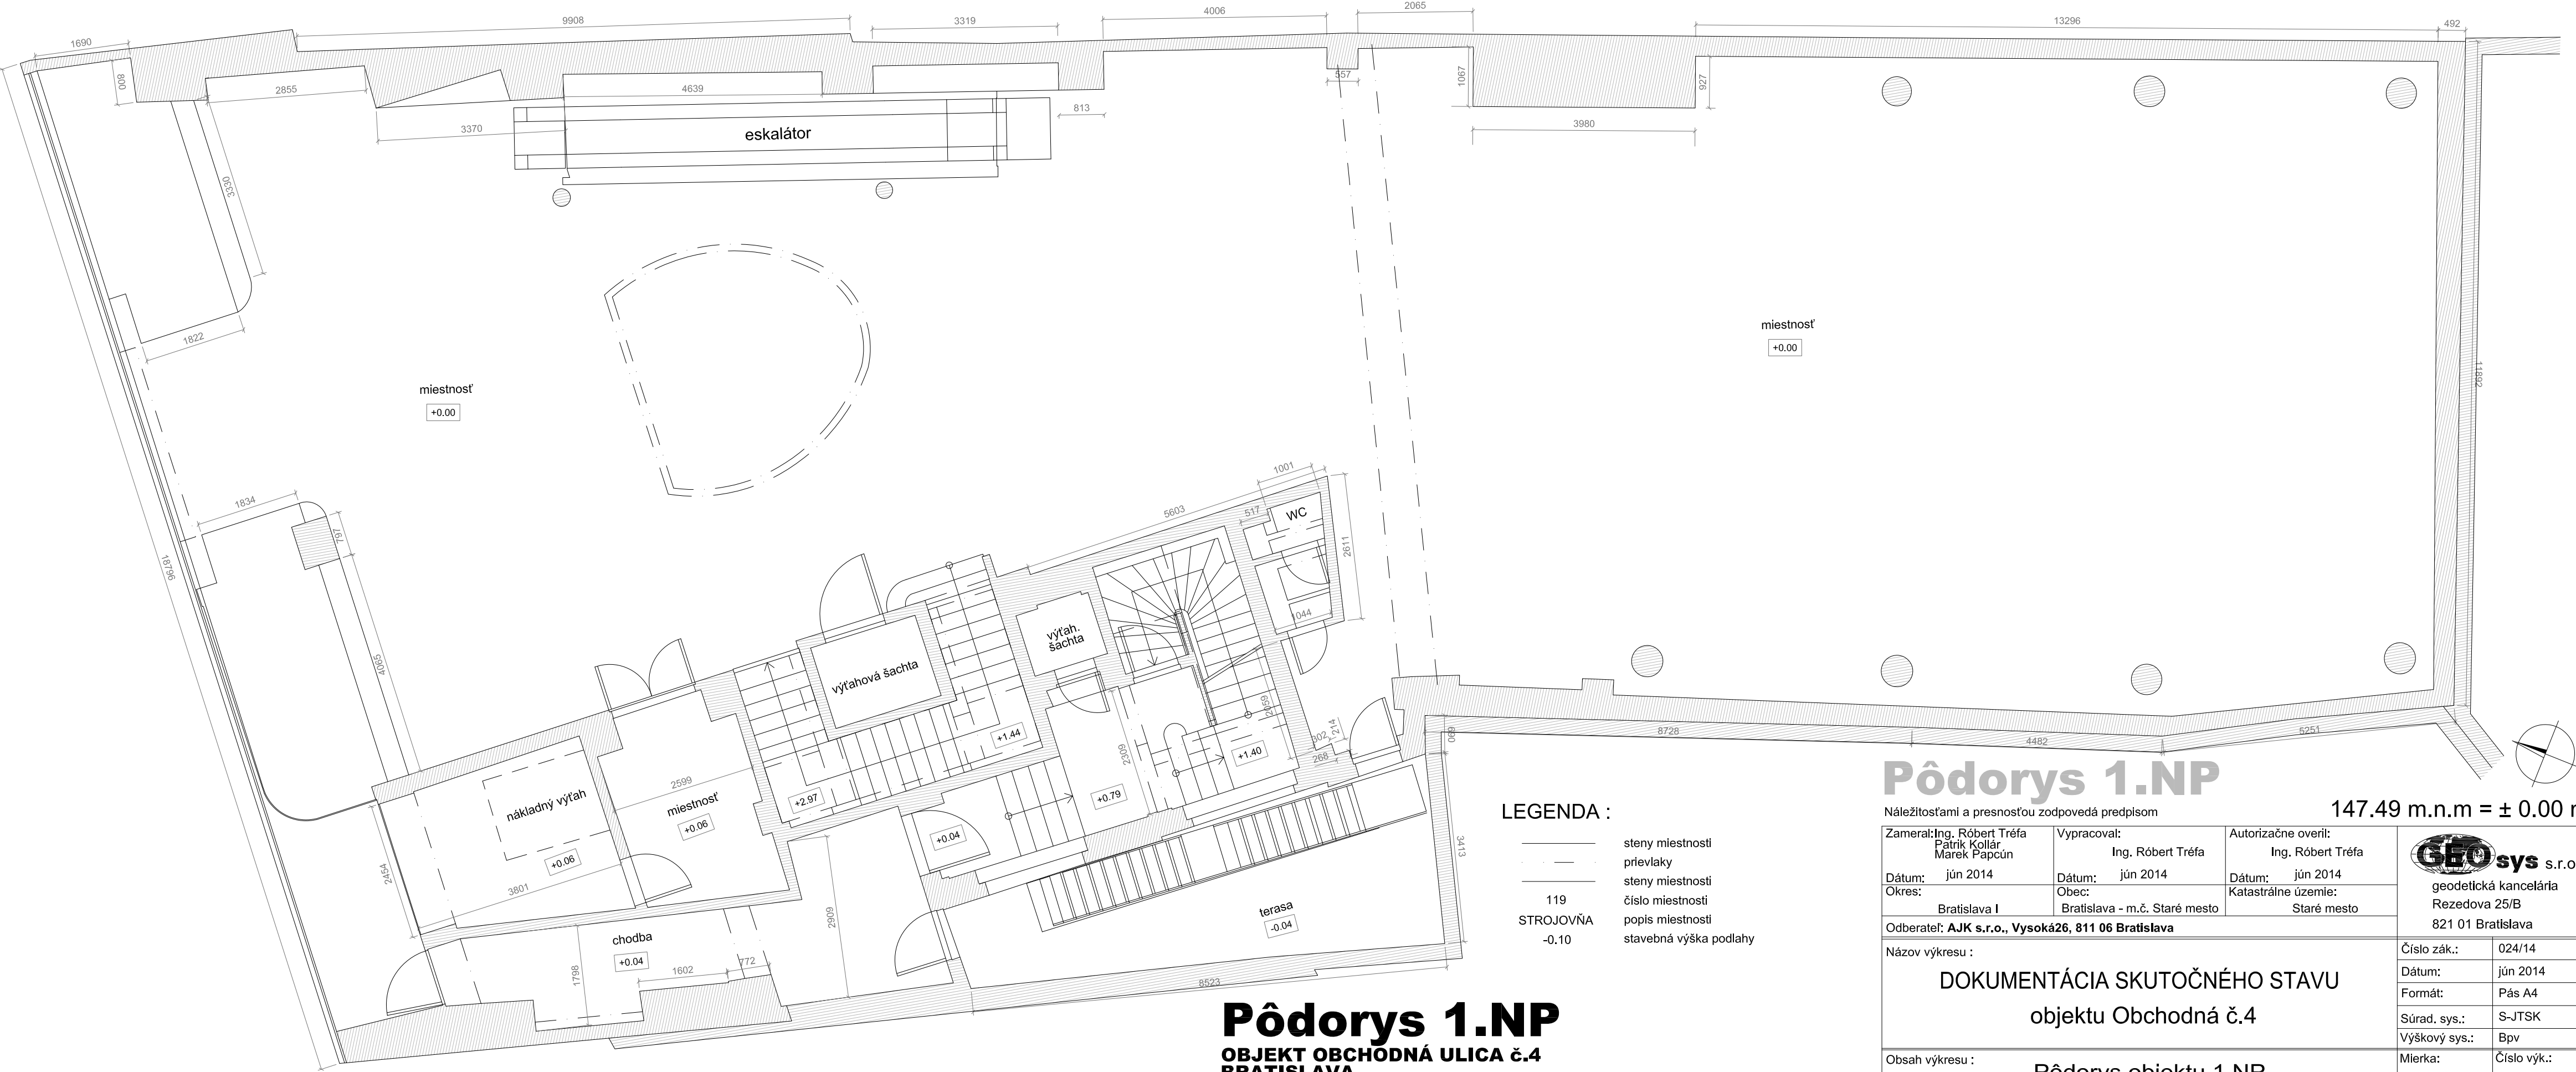

Pôdorys 1.NP
OBJEKT OBCHODNÁ ULICA č.4
BRATISLAVA
DOKUMENTÁCIA SKUTOČNÉHO VYHOTOVENIA OBJEKTU
Mierka 1 : 75

LEGENDA :

- steny miestnosti
- príevlaky
- steny miestnosti
- číslo miestnosti
- popis miestnosti
- stavebná výška podlahy


Pôdorys 1.NP

Náležitostami a presnosťou zodpovedá predpisom 147.49 m.n.m = ± 0.00 m

Zameral:Ing. Róbert Tréfa Patrik Kollár Marek Papcún		Vypracoval: Ing. Róbert Tréfa	Autorizačne overil: Ing. Róbert Tréfa	 geodetická kancelária Rezedova 25/B 821 01 Bratislava
Dátum: jún 2014	Dátum: jún 2014	Dátum: jún 2014		
Okres: Bratislava I	Obec: Bratislava - m.č. Staré mesto	Katastrálne územie: Staré mesto		
Odberateľ: AJK s.r.o., Vysoká26, 811 06 Bratislava				
Názov výkresu : DOKUMENTÁCIA SKUTOČNÉHO STAVU objektu Obchodná č.4				Číslo zák.: 024/14
				Dátum: jún 2014
				Formát: Pás A4
				Súrad. sys.: S-JTSK
				Výškový sys.: Bpv
Obsah výkresu : Pôdorys objektu 1.NP				Mierka: 1 : 75
				Číslo výk.: 6.

OBJEKT OBCHODNÁ ULICA č.4
BRATISLAVA

DOKUMENTÁCIA SKUTOČNÉHO STAVU OBJEKTU

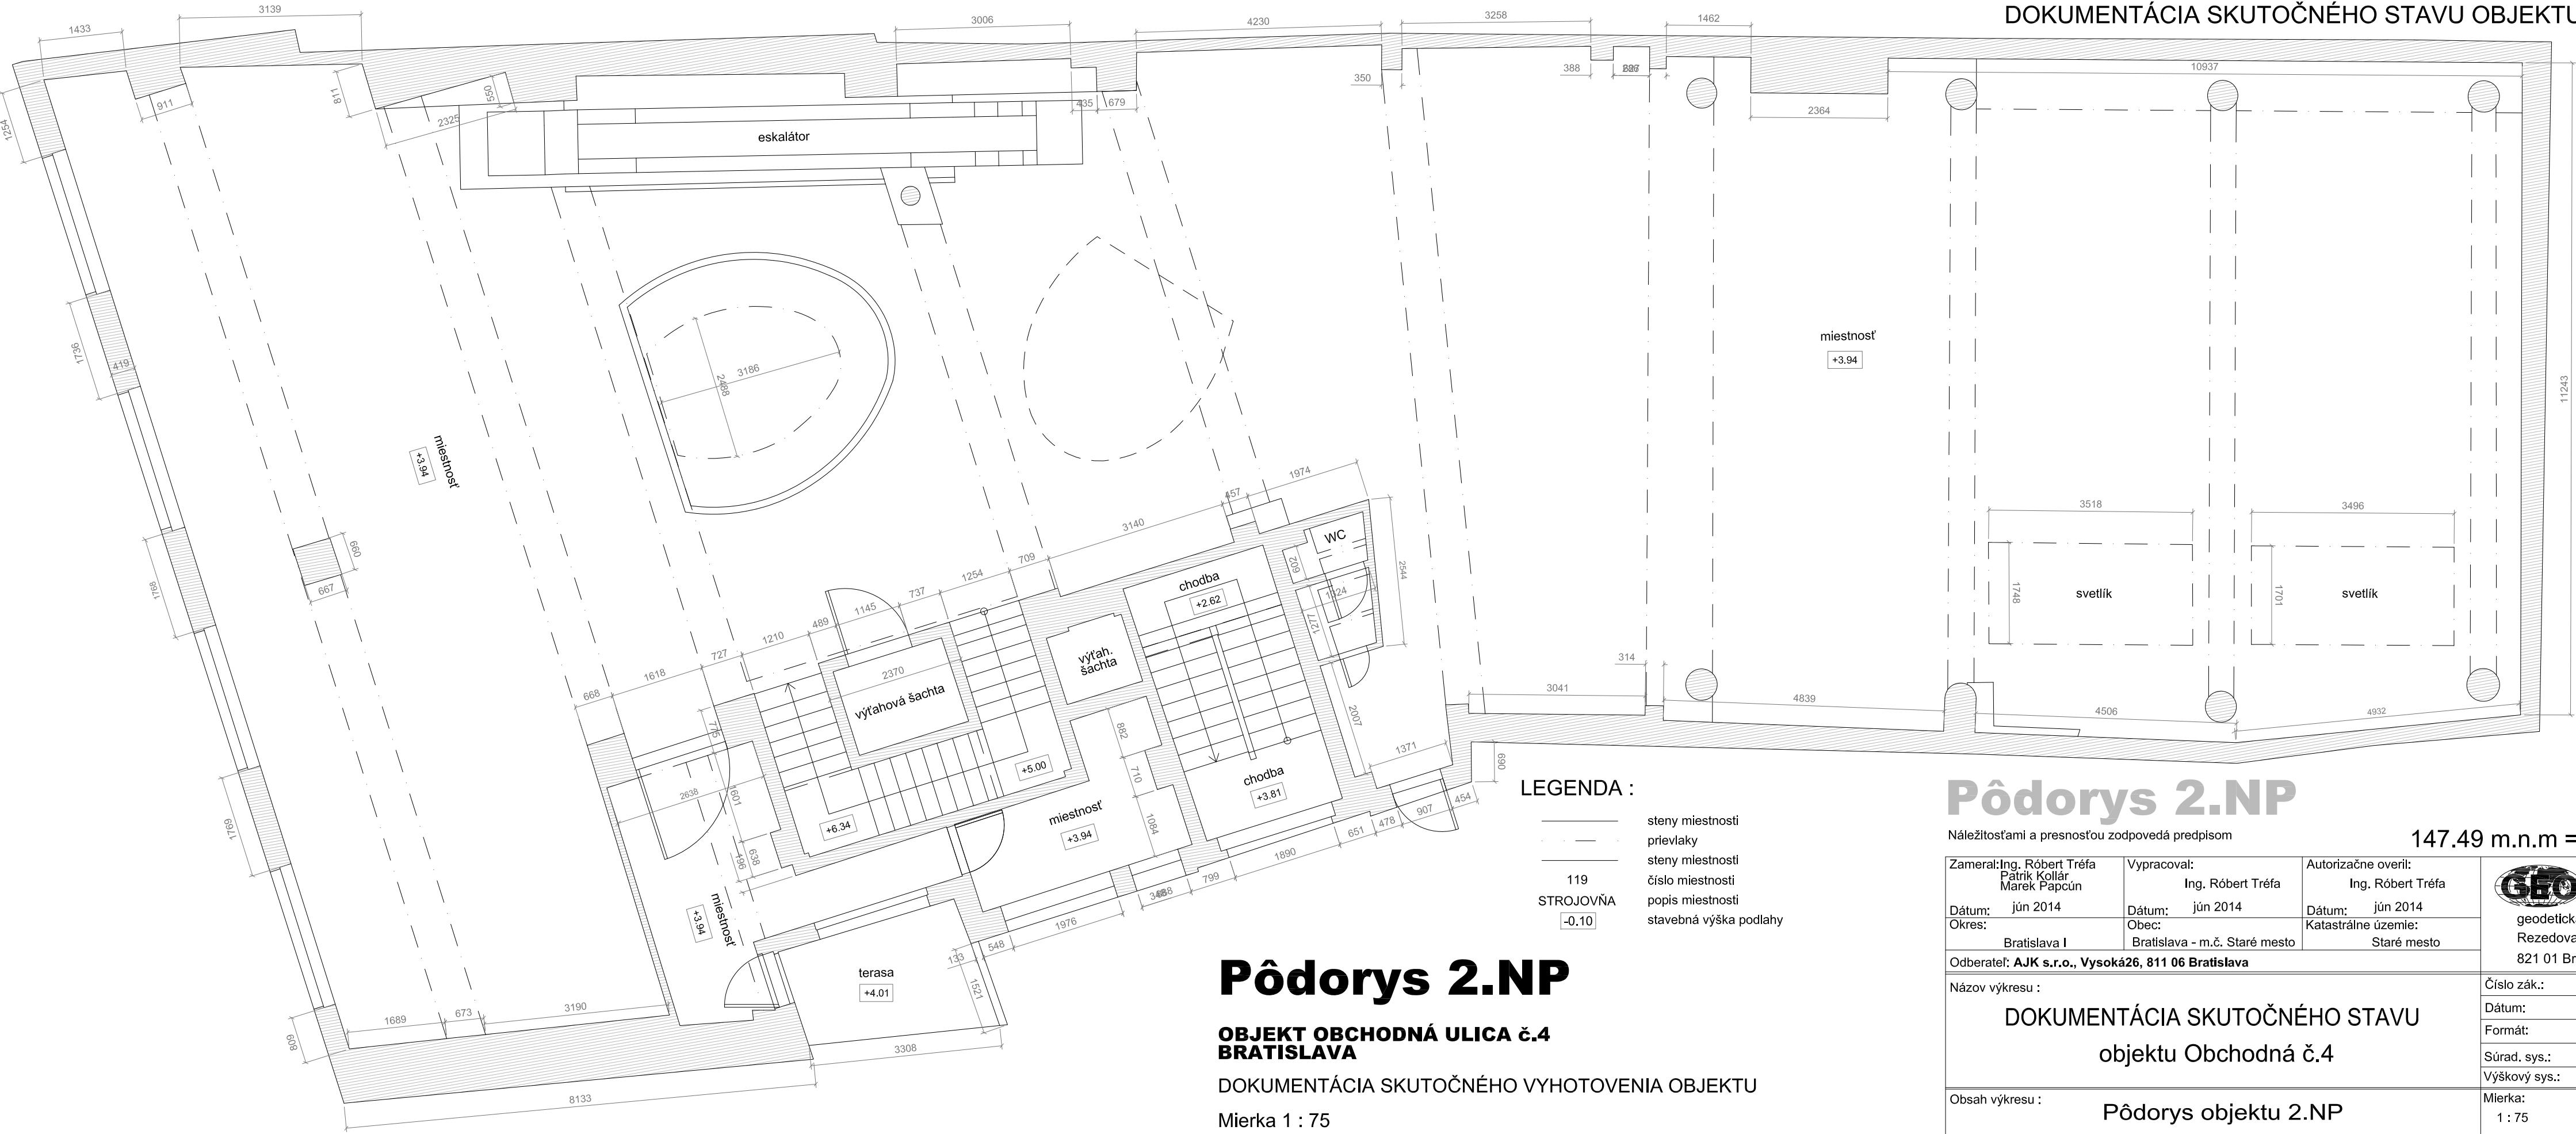

Pôdorys 2.NP

OBJEKT OBCHODNÁ ULICA č.4
BRATISLAVA

DOKUMENTÁCIA SKUTOČNÉHO VYHOTOVENIA OBJEKTU

Mierka 1 : 75


LEGENDA :


- steny miestnosti
- prievlaky
- steny miestnosti
- číslo miestnosti
- popis miestnosti
- stavebná výška podlahy

Pôdorys 2.NP

Náležitostami a presnosťou zodpovedá predpisom

147.49 m.n.m = ± 0.00 m


Zameral:Ing. Róbert Tréfa Patrik Kollár Marek Papcún	Vypracoval: Ing. Róbert Tréfa	Autorizačne overil: Ing. Róbert Tréfa	 geodetická kancelária Rezedova 25/B 821 01 Bratislava
Dátum: jún 2014	Dátum: jún 2014	Dátum: jún 2014	
Okres: Bratislava I	Obec: Bratislava - m.č. Staré mesto	Katastrálne územie: Staré mesto	
Odberateľ: AJK s.r.o., Vysoká26, 811 06 Bratislava			
Názov výkresu : DOKUMENTÁCIA SKUTOČNÉHO STAVU objektu Obchodná č.4			Číslo zák.: 024/14
			Dátum: jún 2014
			Formát: Pás A4
			Súrad. sys.: S-JTSK
			Výškový sys.: Bpv
Obsah výkresu : Pôdorys objektu 2.NP			Mierka: 1 : 75
			Číslo výk.: 7.

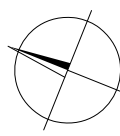


Pôdorys 3.NP
M 1:75



Pôdorys 4.NP
M 1:75

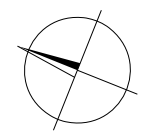

Pôdorys 5.NP
M 1:75

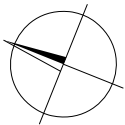

Pôdorys 6.NP
M 1:75





Opchodná ul.

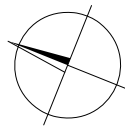


Pôdorys 8.NP
M 1:75

Rez AA

OBJEKT OBCHODNÁ ULICA č.4 BRATISLAVA


DOKUMENTÁCIA SKUTOČNÉHO VYHOTOVENIA OBJEKTU

Mierka 1 : 150

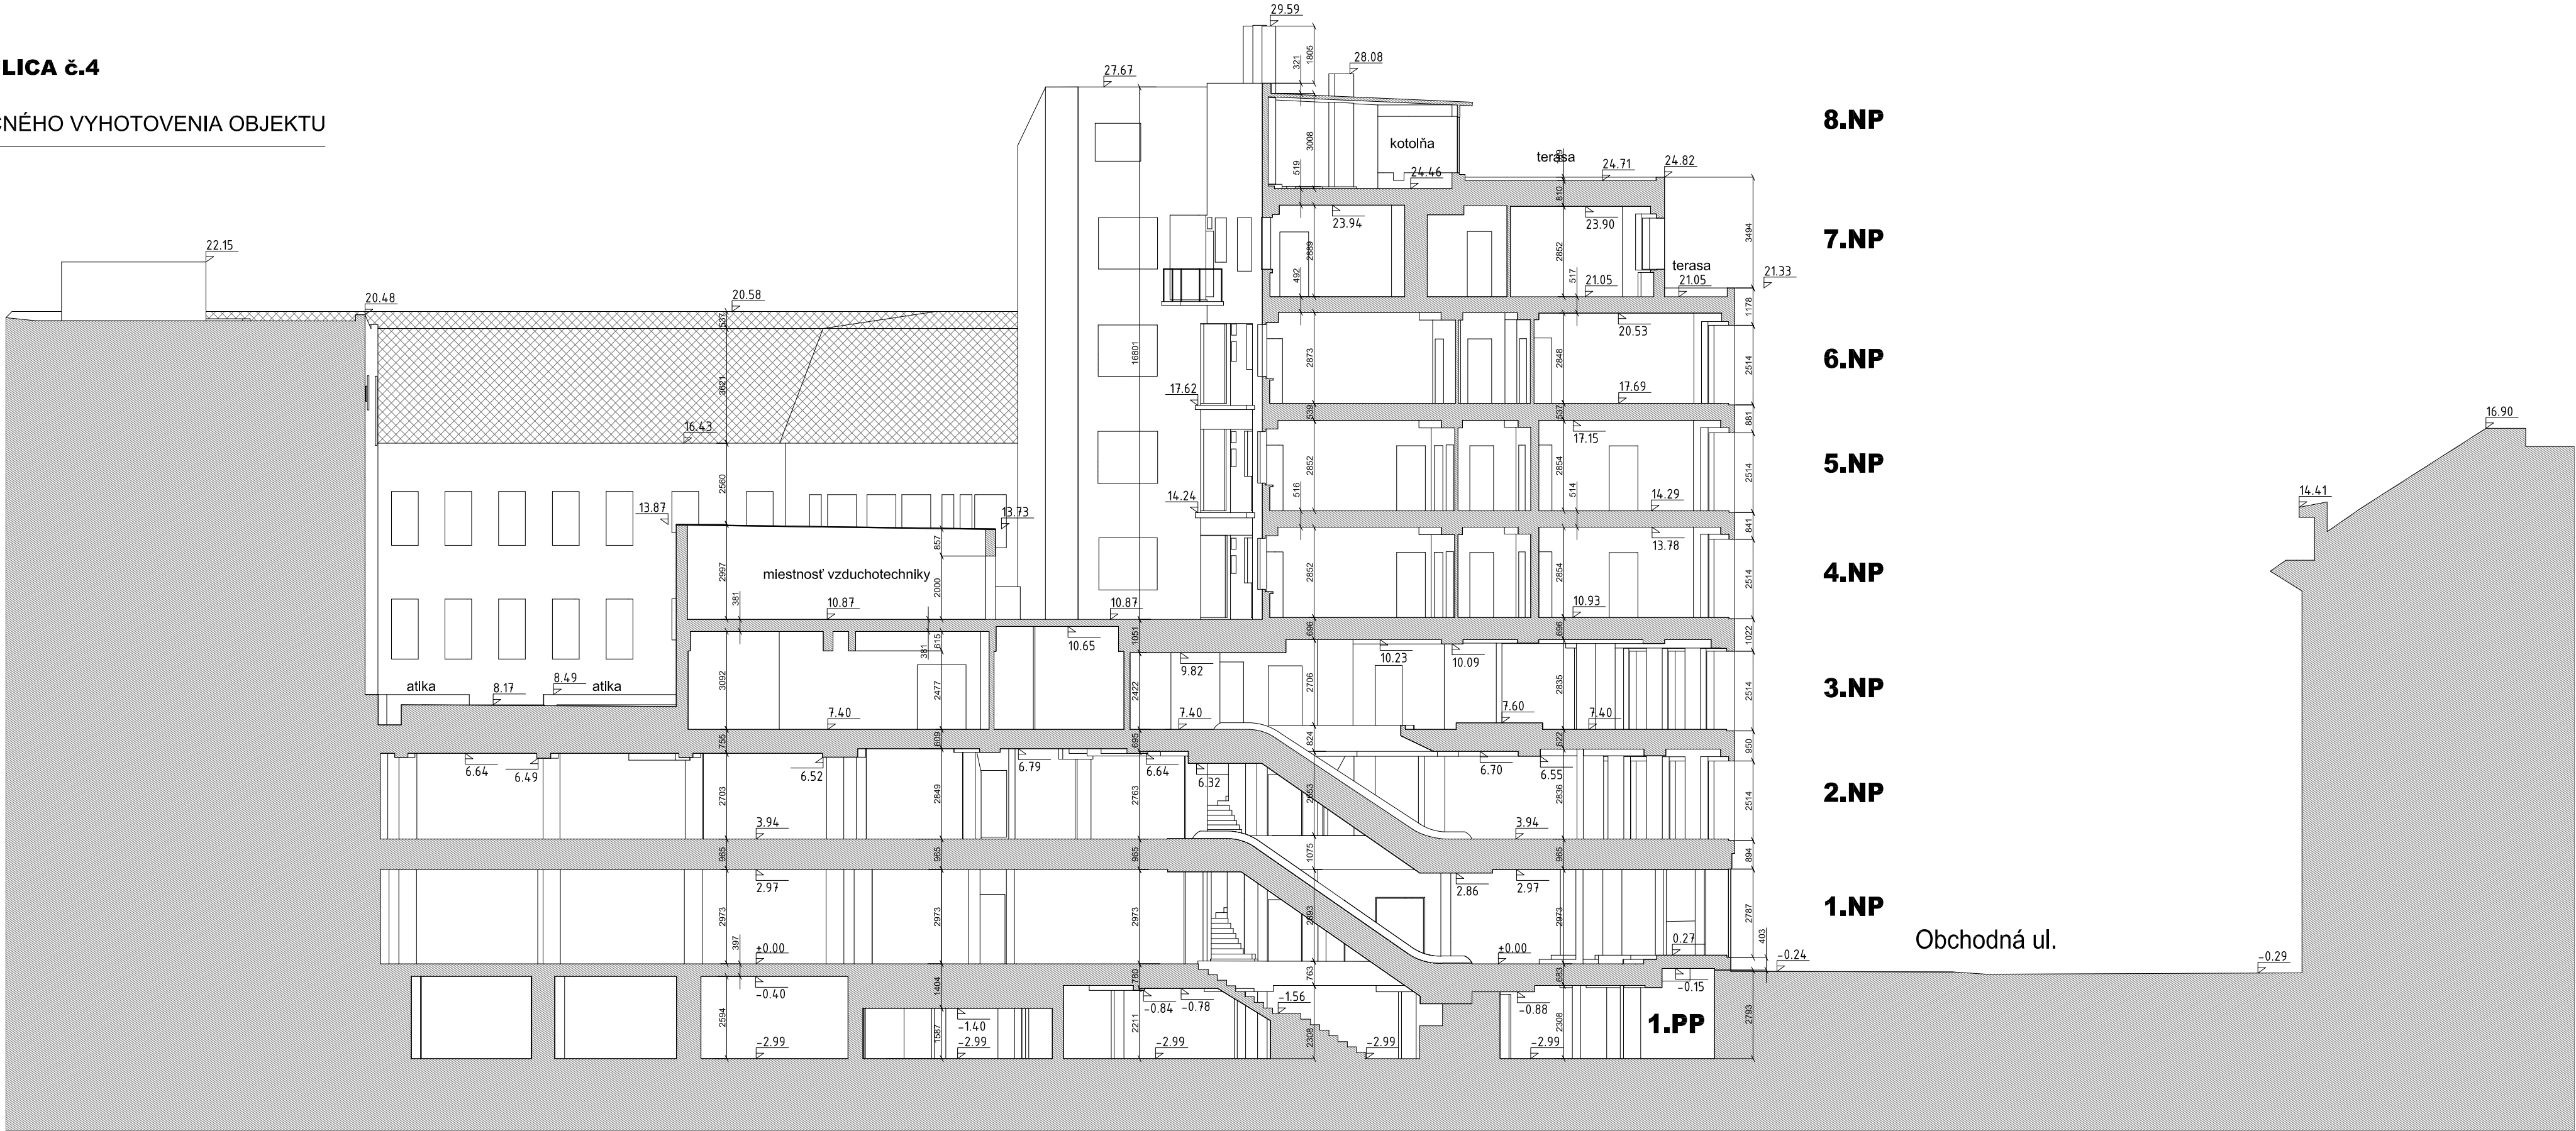

OBJEKT OBCHODNÁ ULICA č.4 BRATISLAVA

DOKUMENTÁCIA SKUTOČNÉHO STAVU OBJEKTU

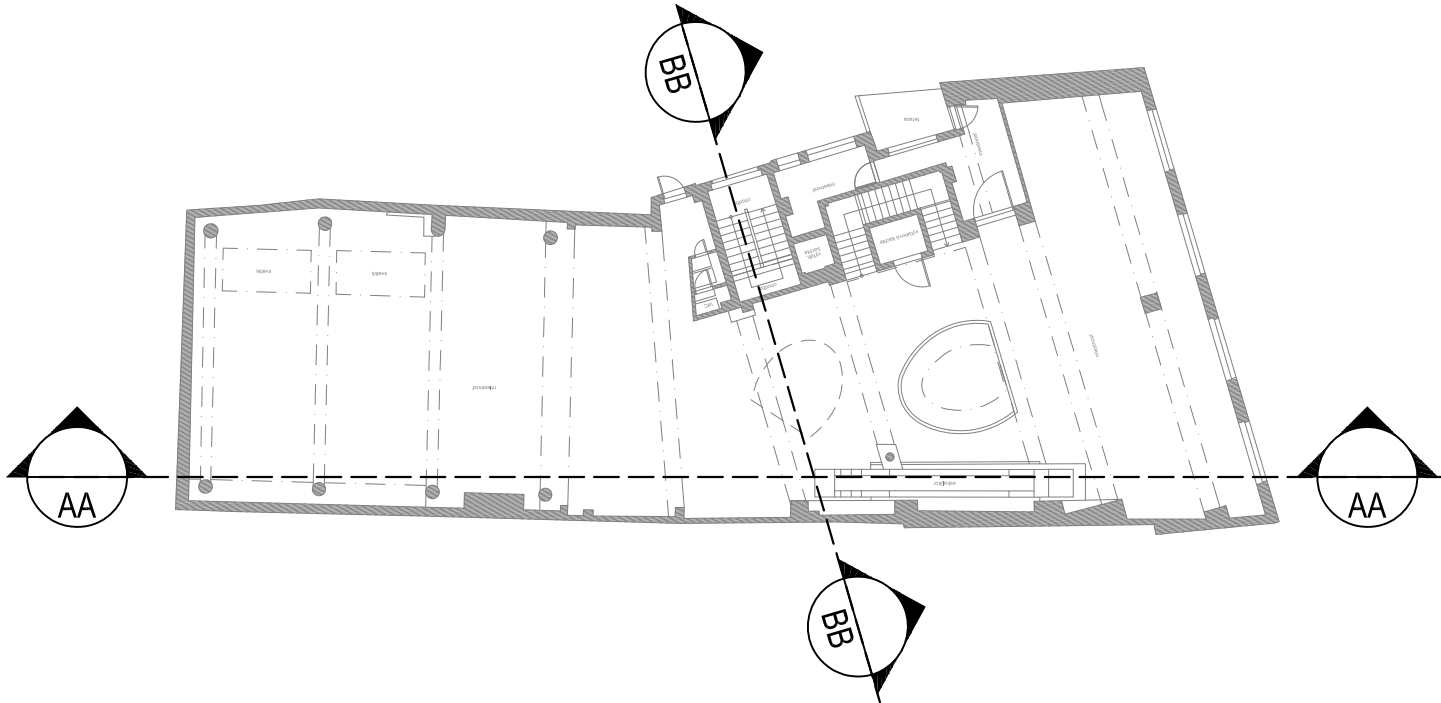

Rez AA

Náležitostami a presnosťou zodpovedá predpisom

147.49 m.n.m = ± 0.00 m

Zameral: Ing. Róbert Tréfa Patrik Kollár Marek Papcún	Vypracoval: Ing. Róbert Tréfa	Autorizačne overil: Ing. Róbert Tréfa	 geodetická kancelária Rezedova 25/B 821 01 Bratislava
Dátum: jún 2014	Dátum: jún 2014	Dátum: jún 2014	
Okres: Bratislava I	Obec: Bratislava - m.č. Staré mesto	Katastrálne územie: Staré mesto	
Odberateľ: AJK s.r.o., Vysoká 26, 811 06 Bratislava			
Názov výkresu : DOKUMENTÁCIA SKUTOČNÉHO STAVU objektu Obchodná č.4			Číslo zák.: 024/14
			Dátum: jún 2014
			Formát: Pás A4
			Súrad. sys.: S-JTSK
			Výškový sys.: Bpv
Obsah výkresu : REZ AA			Mierka: 1 : 150
			Číslo výk.: 15.

Rez BB

OBJEKT OBCHODNÁ ULICA č.4
BRATISLAVA

DOKUMENTÁCIA SKUTOČNÉHO VYHOTOVENIA OBJEKTU

Mierka 1 : 150

8.NP

7.NP

6.NP

5.NP

4.NP

3.NP

2.NP

1.NP


1.PP

2.PP



OBJEKT OBCHODNÁ ULICA č.4 BRATISLAVA

DOKUMENTÁCIA SKUTOČNÉHO STAVU OBJEKTU


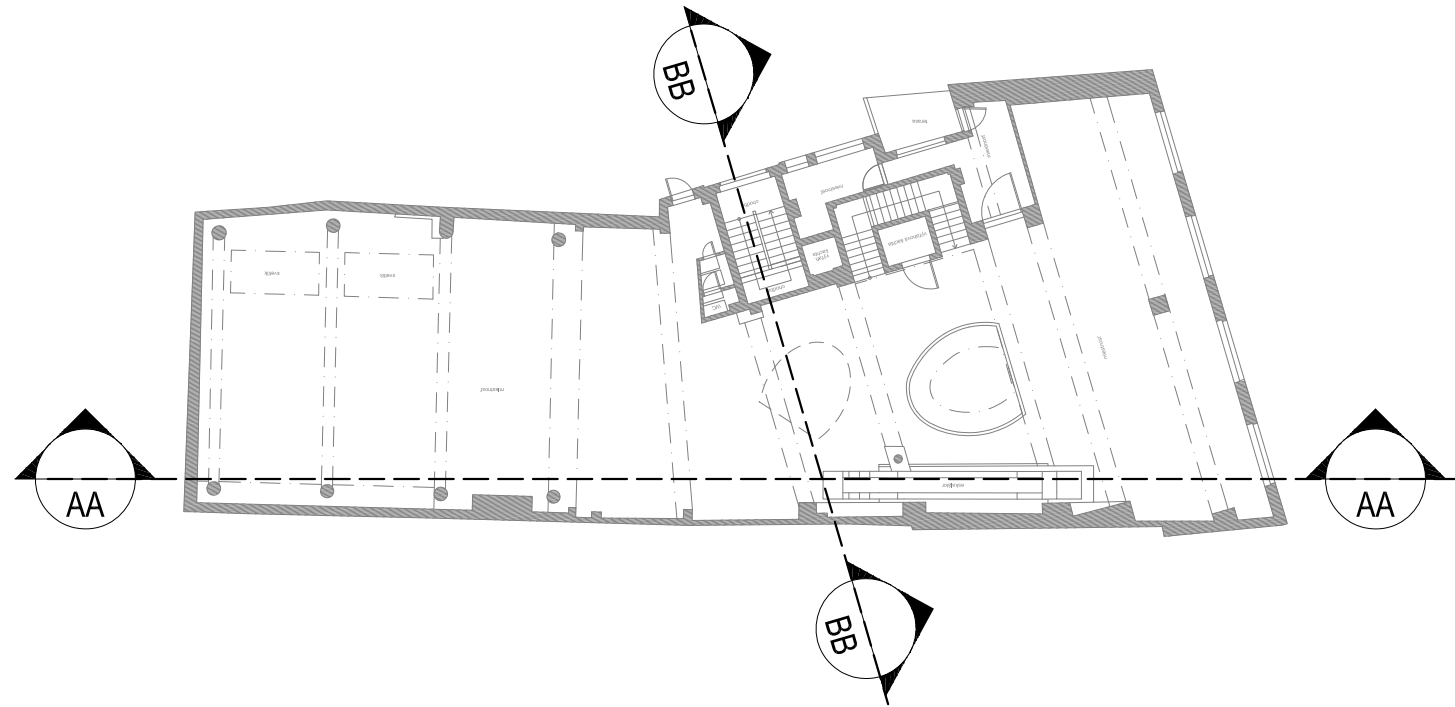



Rez BB

Náležitostami a presnosťou zodpovedá predpisom

147.49 m.n.m = ± 0.00 m


Zameral:Ing. Róbert Tréfa Patrik Kollár Marek Papcún		Vypracoval: Ing. Róbert Tréfa	Autorizačne overil: Ing. Róbert Tréfa	 GEOsys s.r.o. geodetická kancelária Rezedova 25/B 821 01 Bratislava	
Dátum: jún 2014	Dátum: jún 2014	Dátum: jún 2014	Dátum: jún 2014		
Okres: Bratislava I	Obec: Bratislava - m.č. Staré mesto	Katastrálne územie: Staré mesto			
Odberateľ: AJK s.r.o., Vysoká26, 811 06 Bratislava					
Názov výkresu : DOKUMENTÁCIA SKUTOČNÉHO STAVU objektu Obchodná č.4				Číslo zák.:	024/14
				Dátum:	jún 2014
				Formát:	Pás A4
				Súrad. sys.:	S-JTSK
				Výškový sys.:	Bpv
Obsah výkresu : REZ BB				Mierka:	Číslo výk.:
				1 : 150	14.

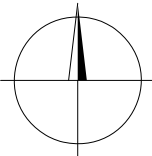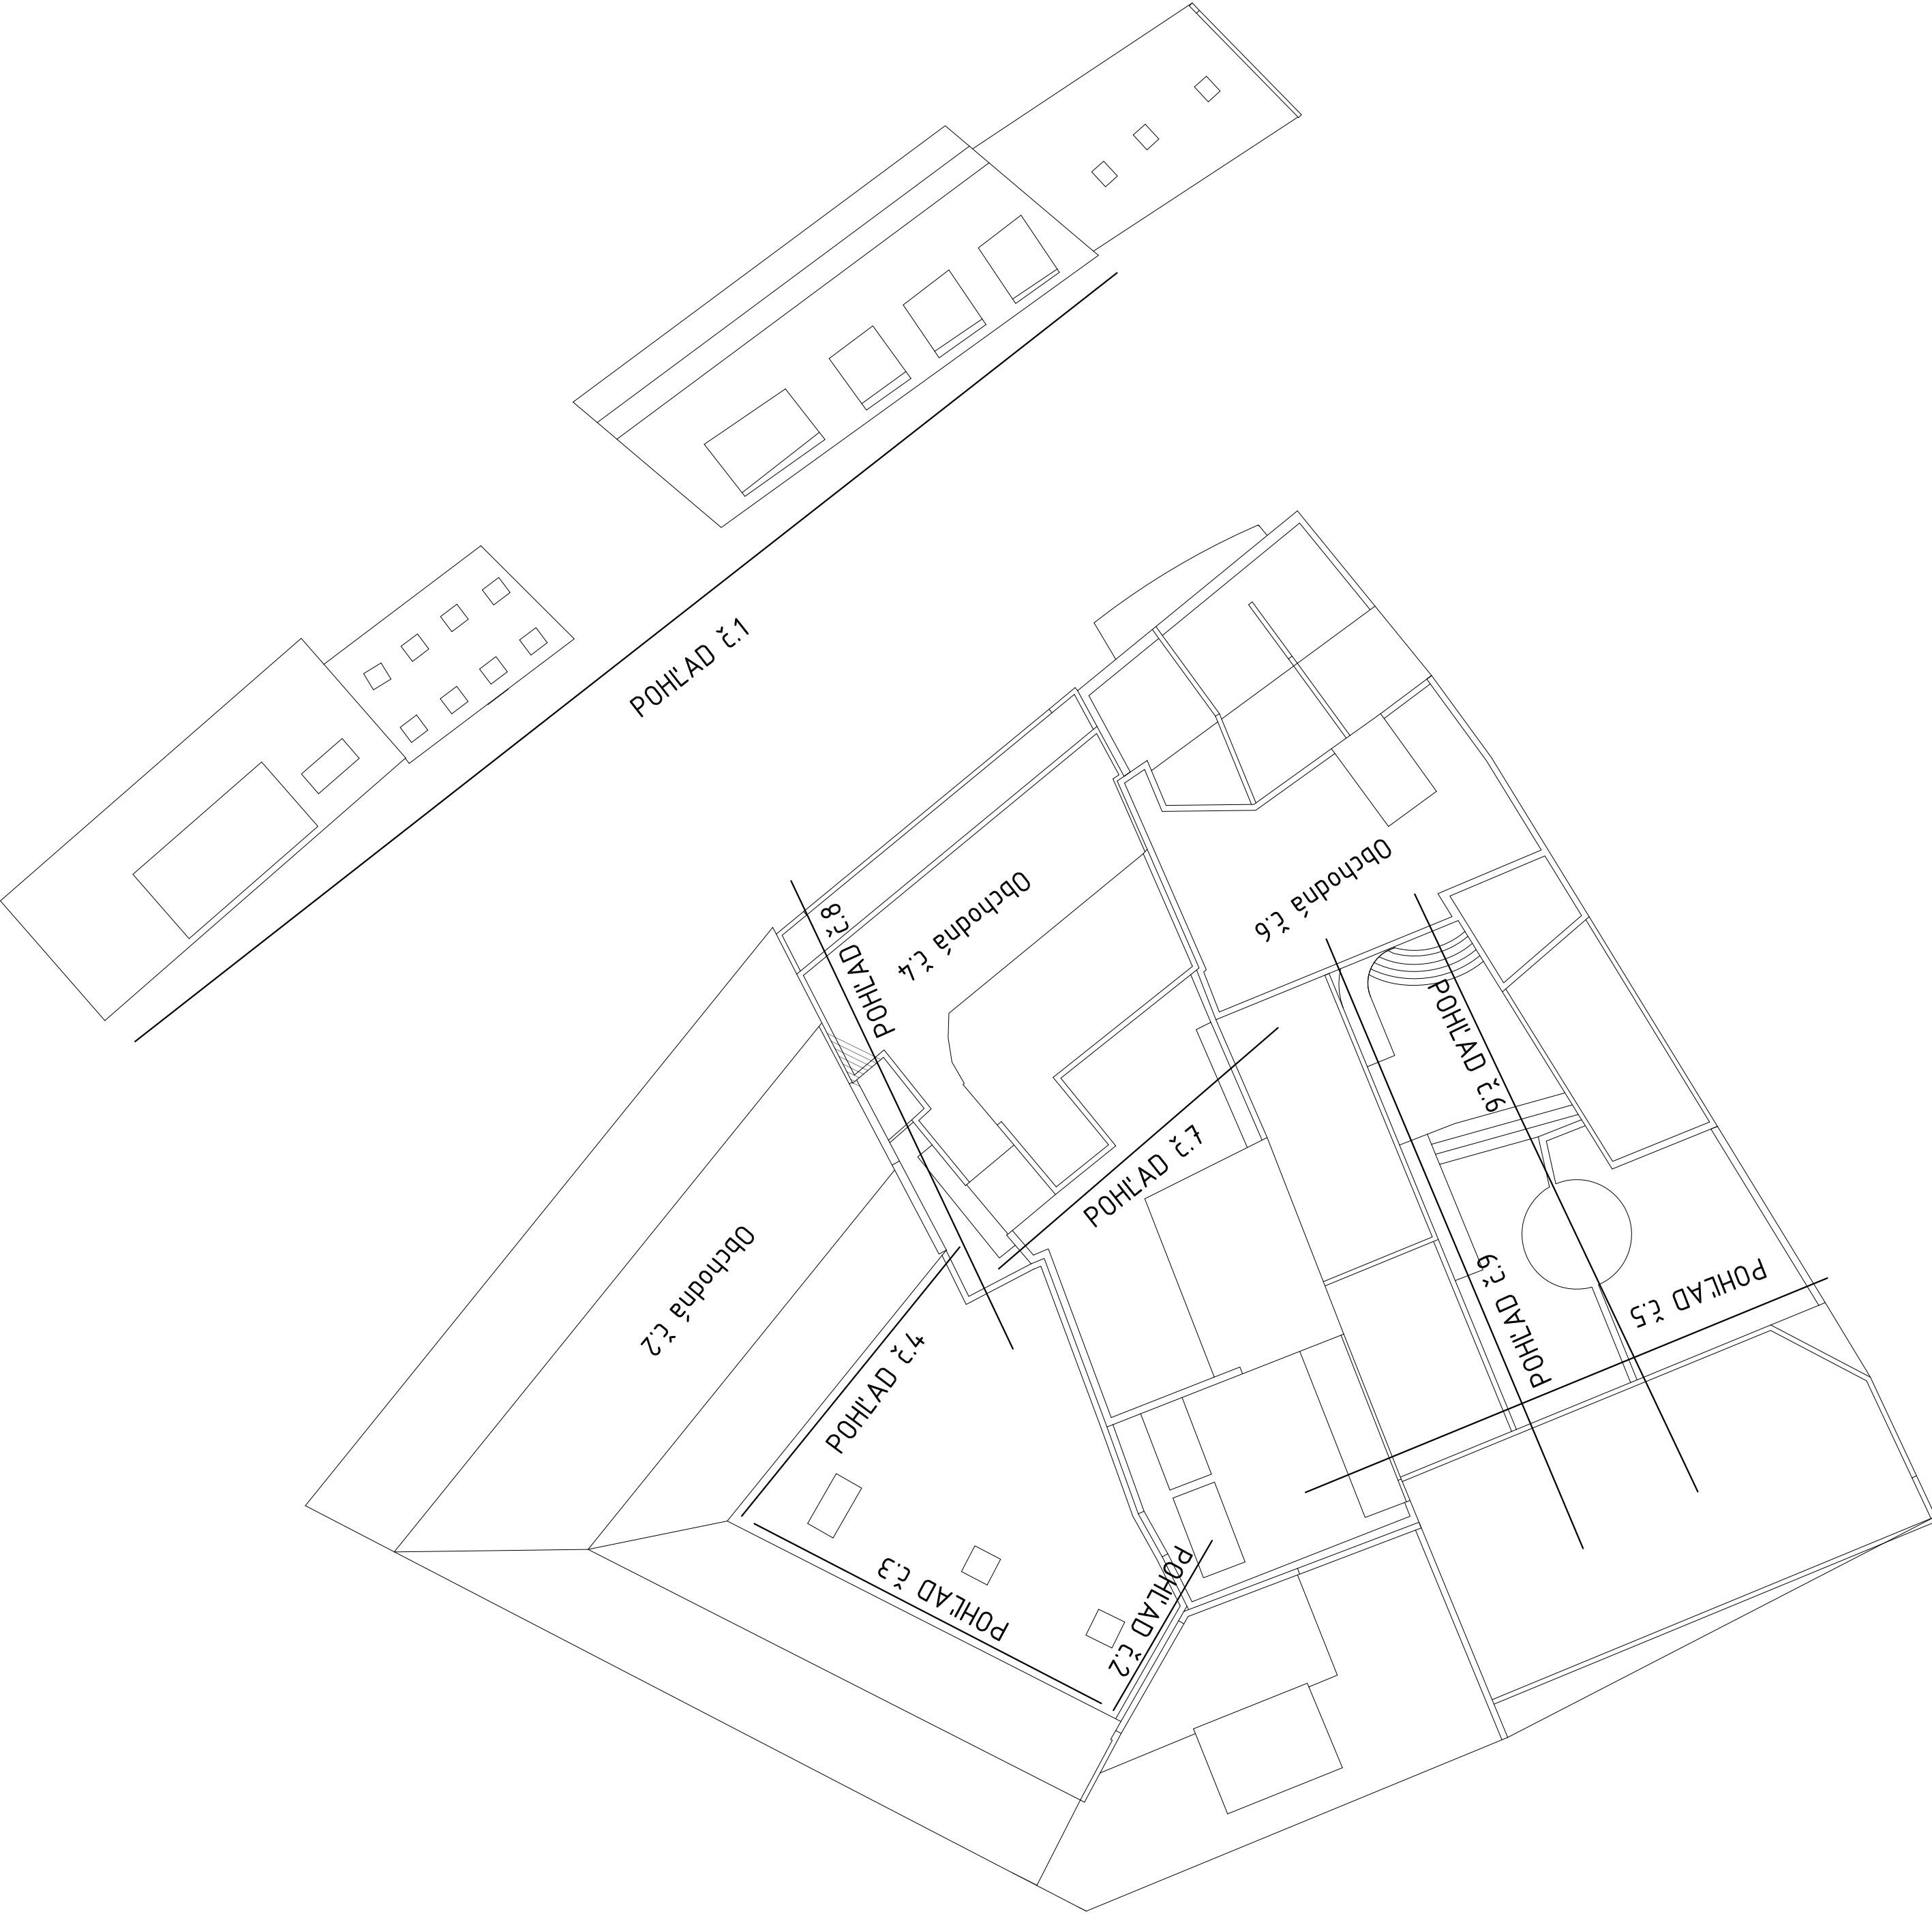

Náležitostami a presnosťou zodpovedá predpisom			147.49 m.n.m ± 0.00 m	
Zamerat:Ing. Róbert Tréfa Patrik Kollár Marek Papcún	Vypracoval: Ing. Róbert Tréfa	Autorizačne overil: Ing. Róbert Tréfa	 geodetická kancelária Rezedova 25/B 821 01 Bratislava	
Dátum: jún 2014	Dátum: jún 2014	Dátum: jún 2014		
Okres: Bratislava I	Obec: Bratislava - m.č. Staré mesto	Katastrálne územie: Staré mesto		
Odberateľ: AJK s.r.o., Vysoká26, 811 06 Bratislava				
Názov výkresu : DOKUMENTÁCIA SKUTOČNÉHO STAVU objektu Obchodná č.4			Číslo zák.: 024/14	
			Dátum: jún 2014	
			Formát: Pás A4	
			Súrad. sys.: S-JTSK	
			Výškový sys.: Bpv	
Obsah výkresu : Pohľady	Mierka: 1 : 250	Číslo výk.: 15.		


POHLAD č.1

M 1:150

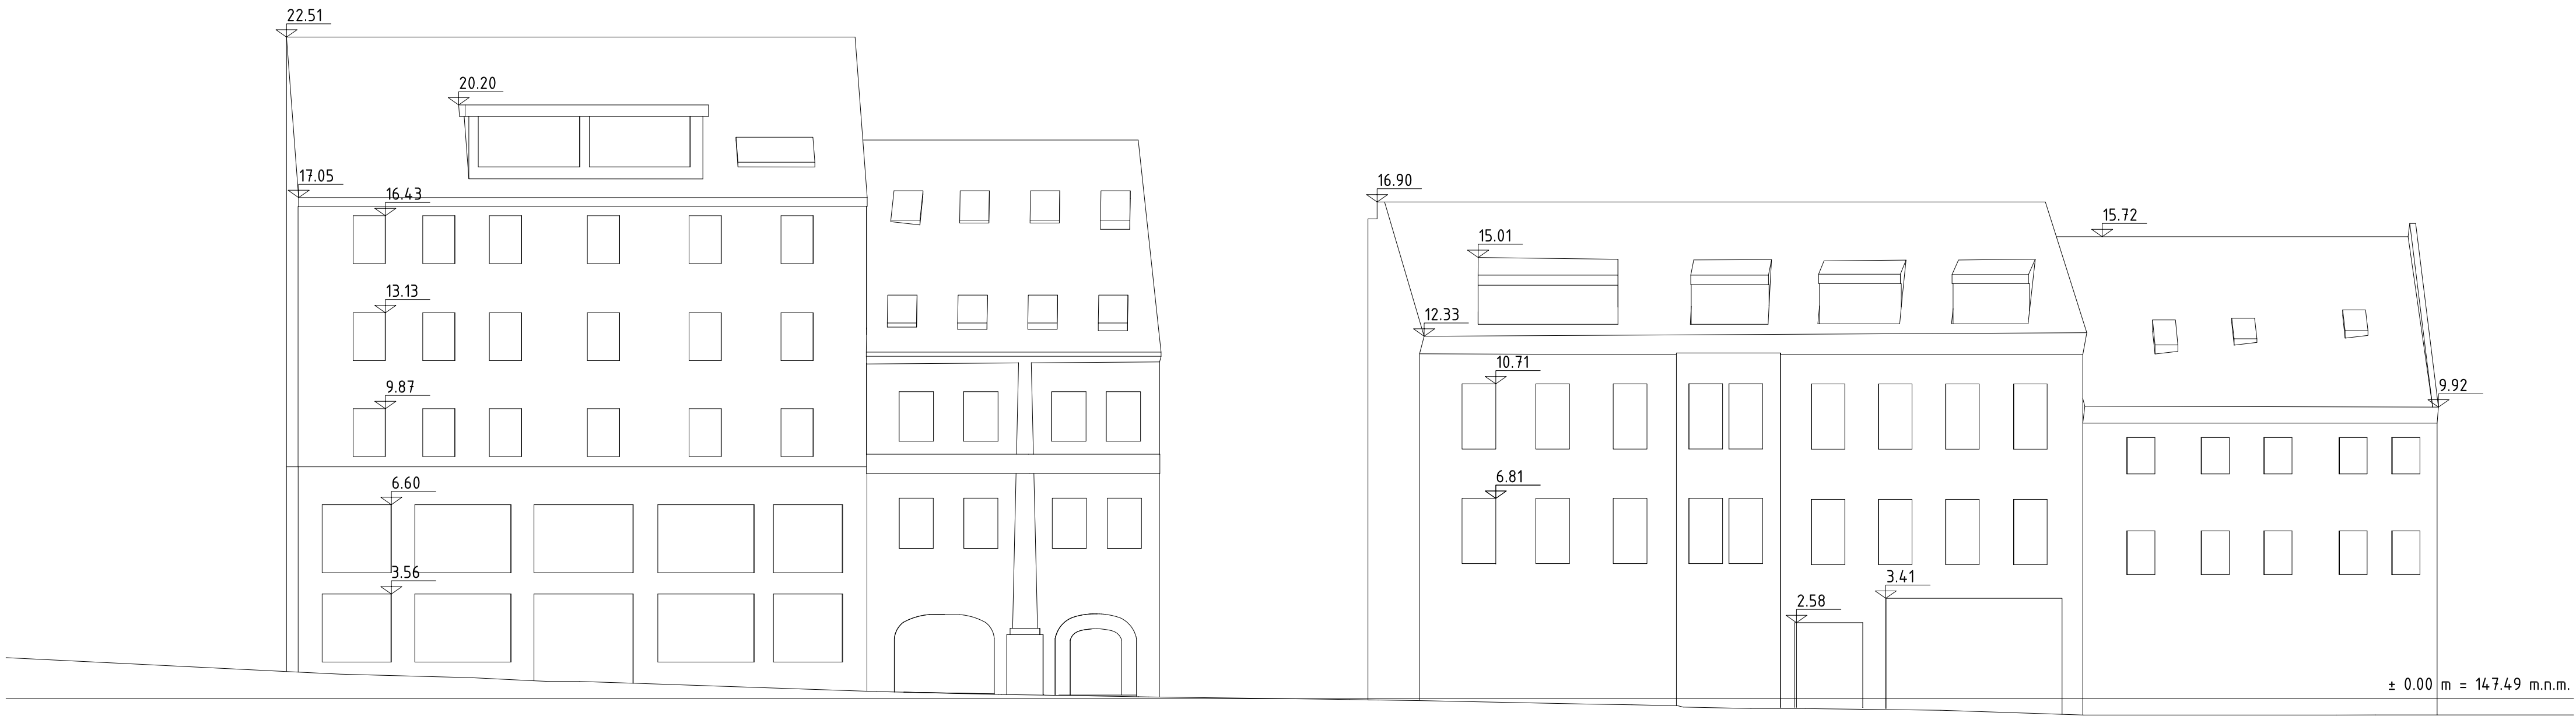


POHLAD č.2

M 1:150

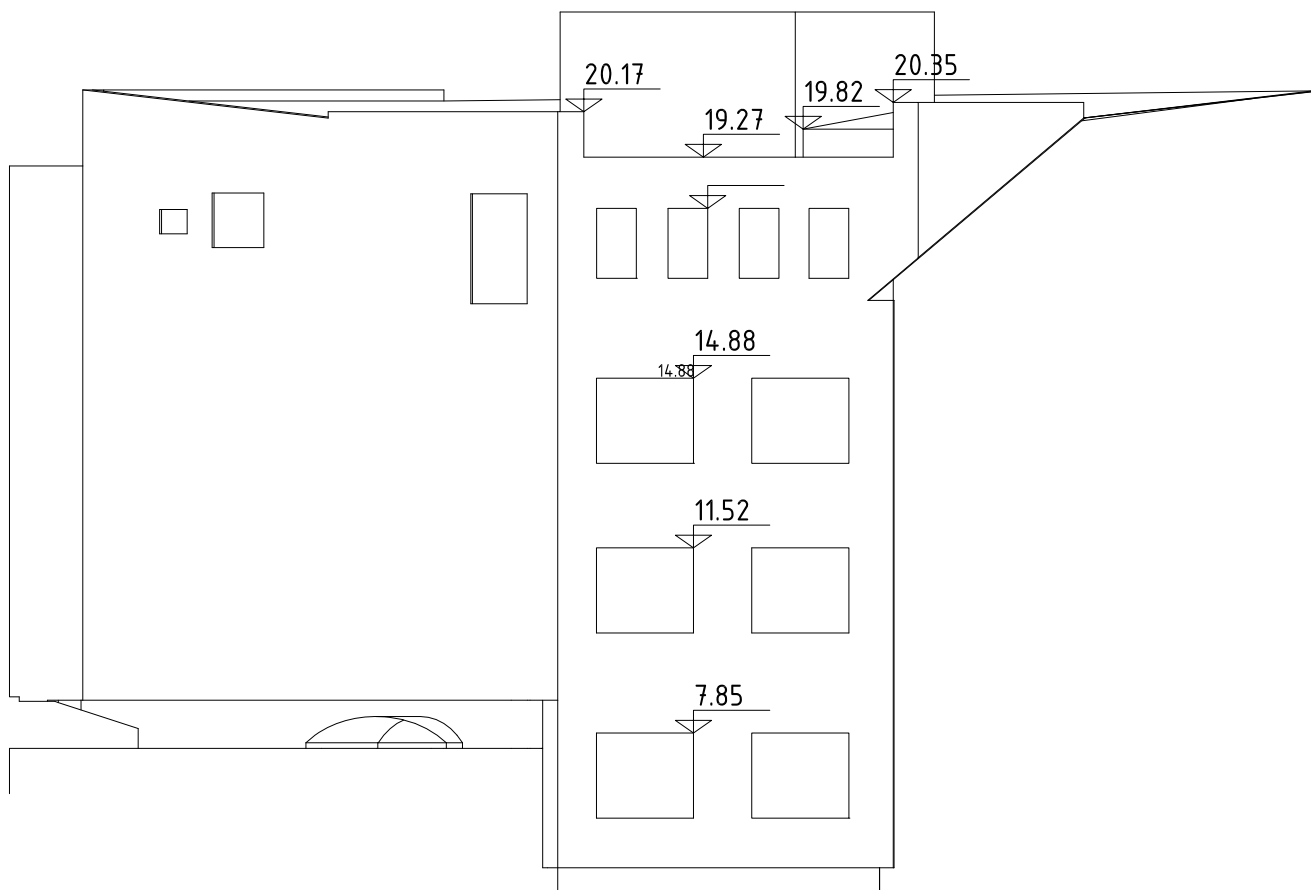


POHLAD č.2.1

M 1:150

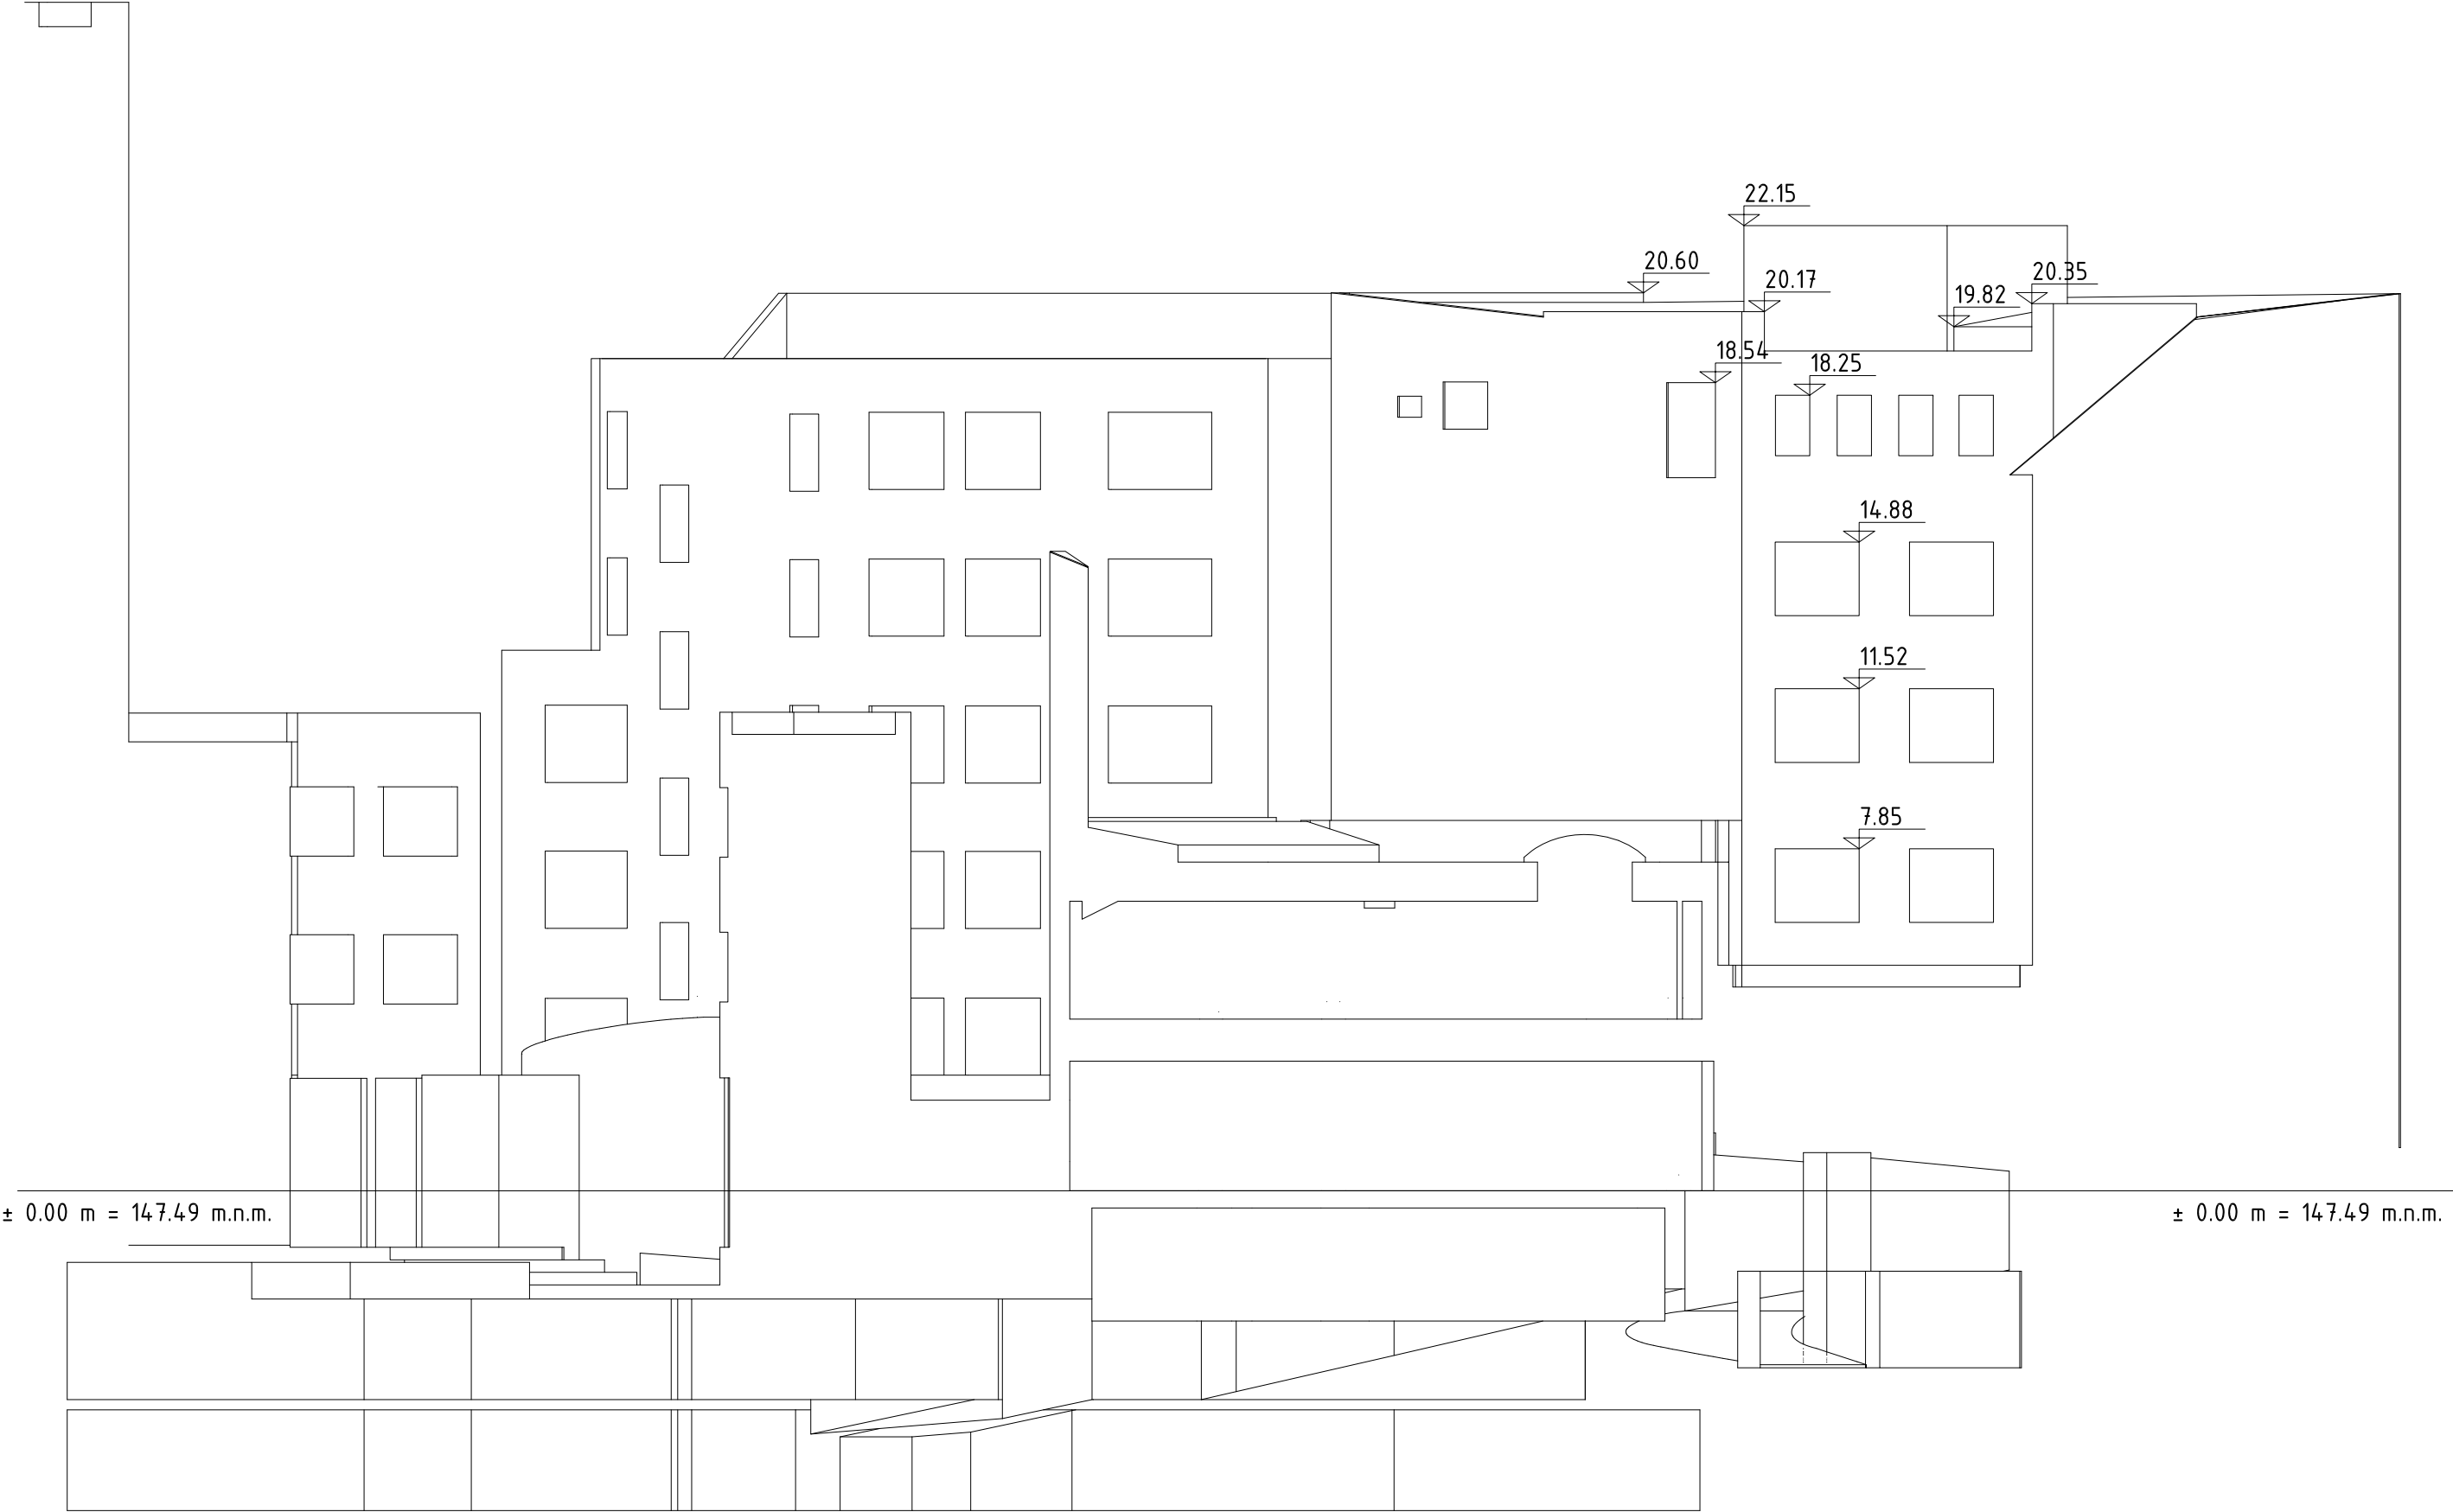

POHLAD č.3


M 1:150

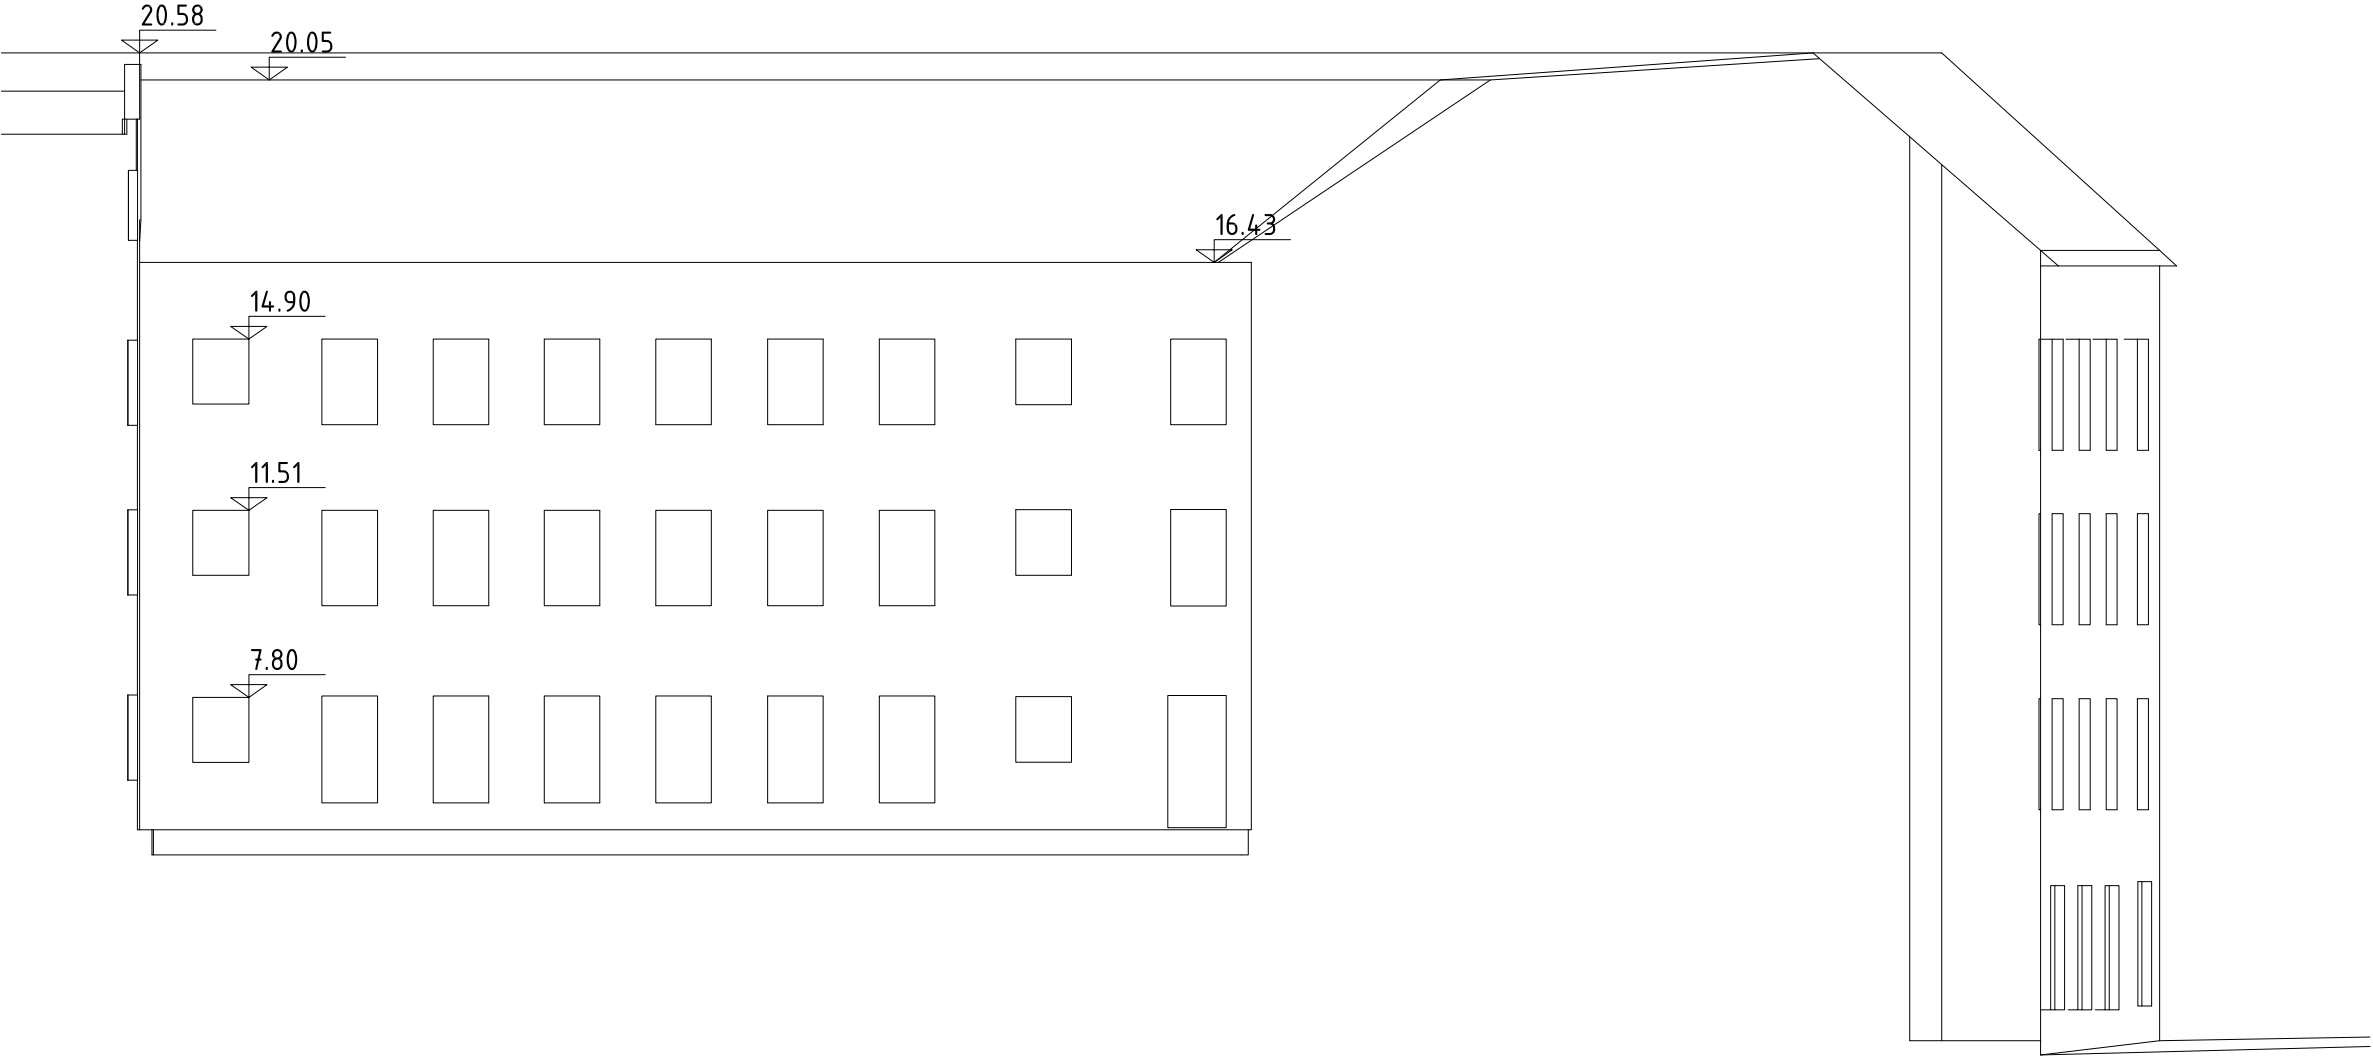

± 0.00 m = 147.49 m.n.m.


POHLAD č.4

M 1:150

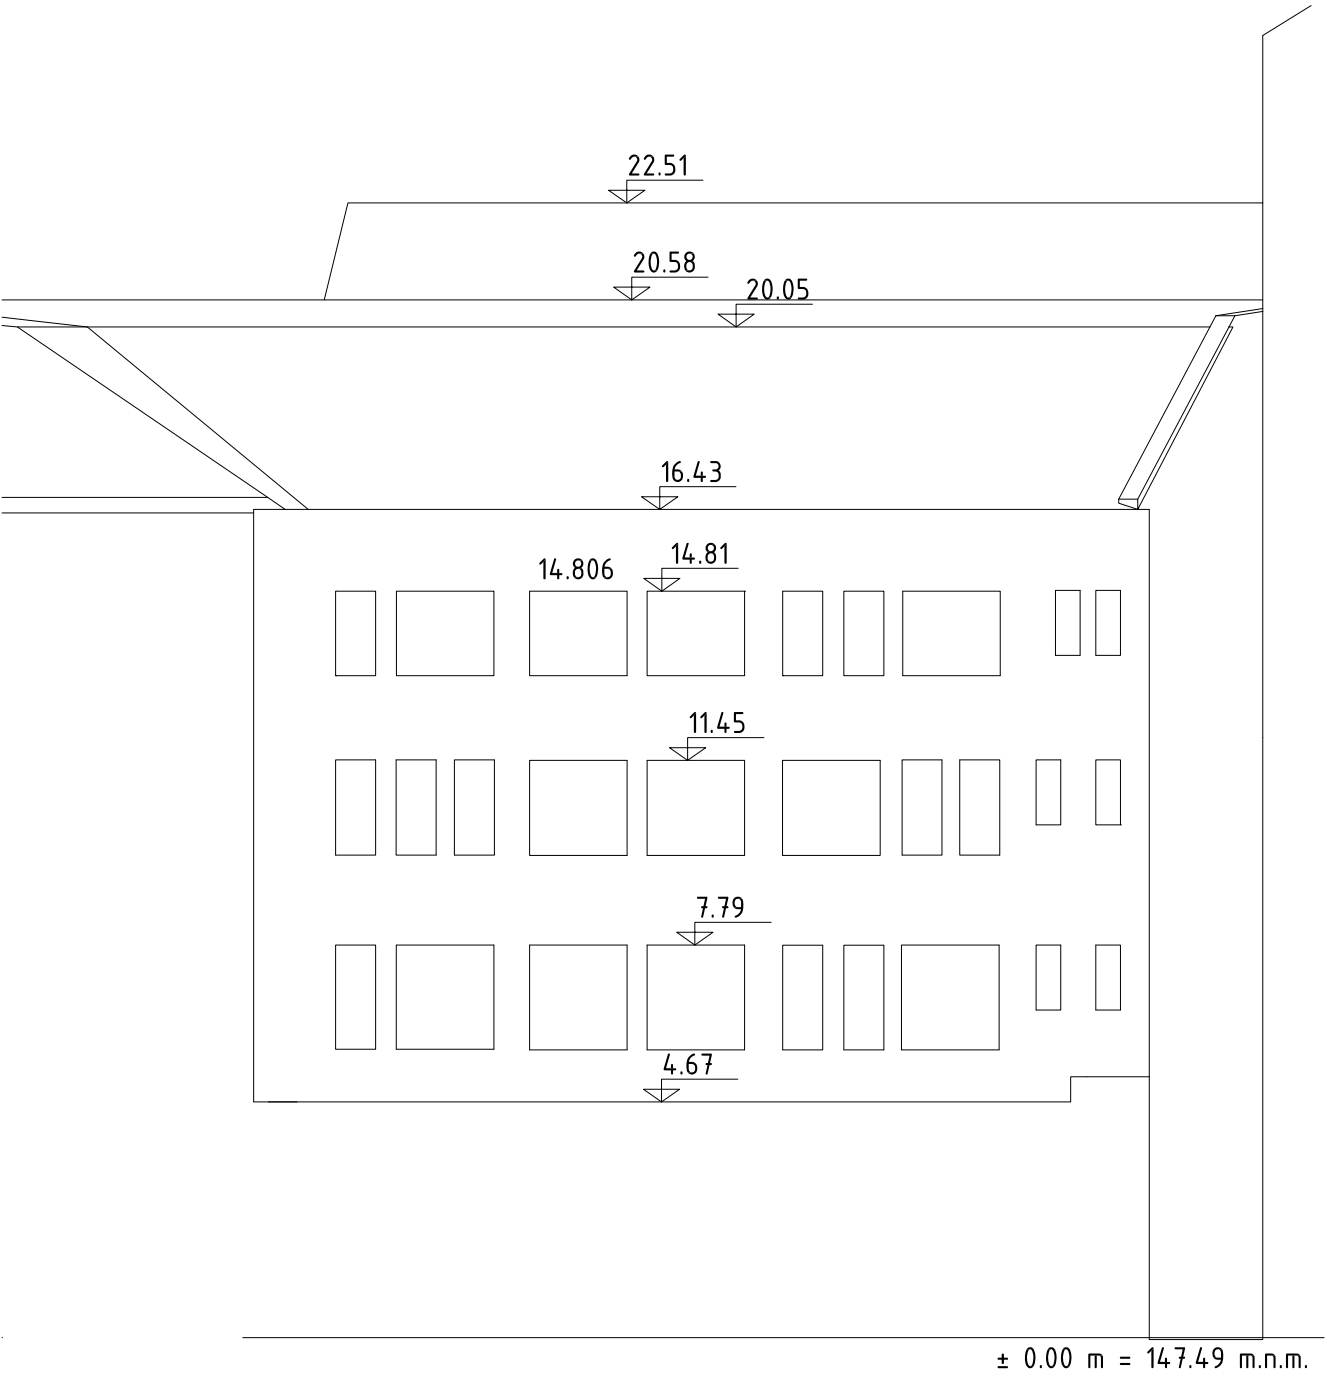

POHLAD č.5

M 1:150

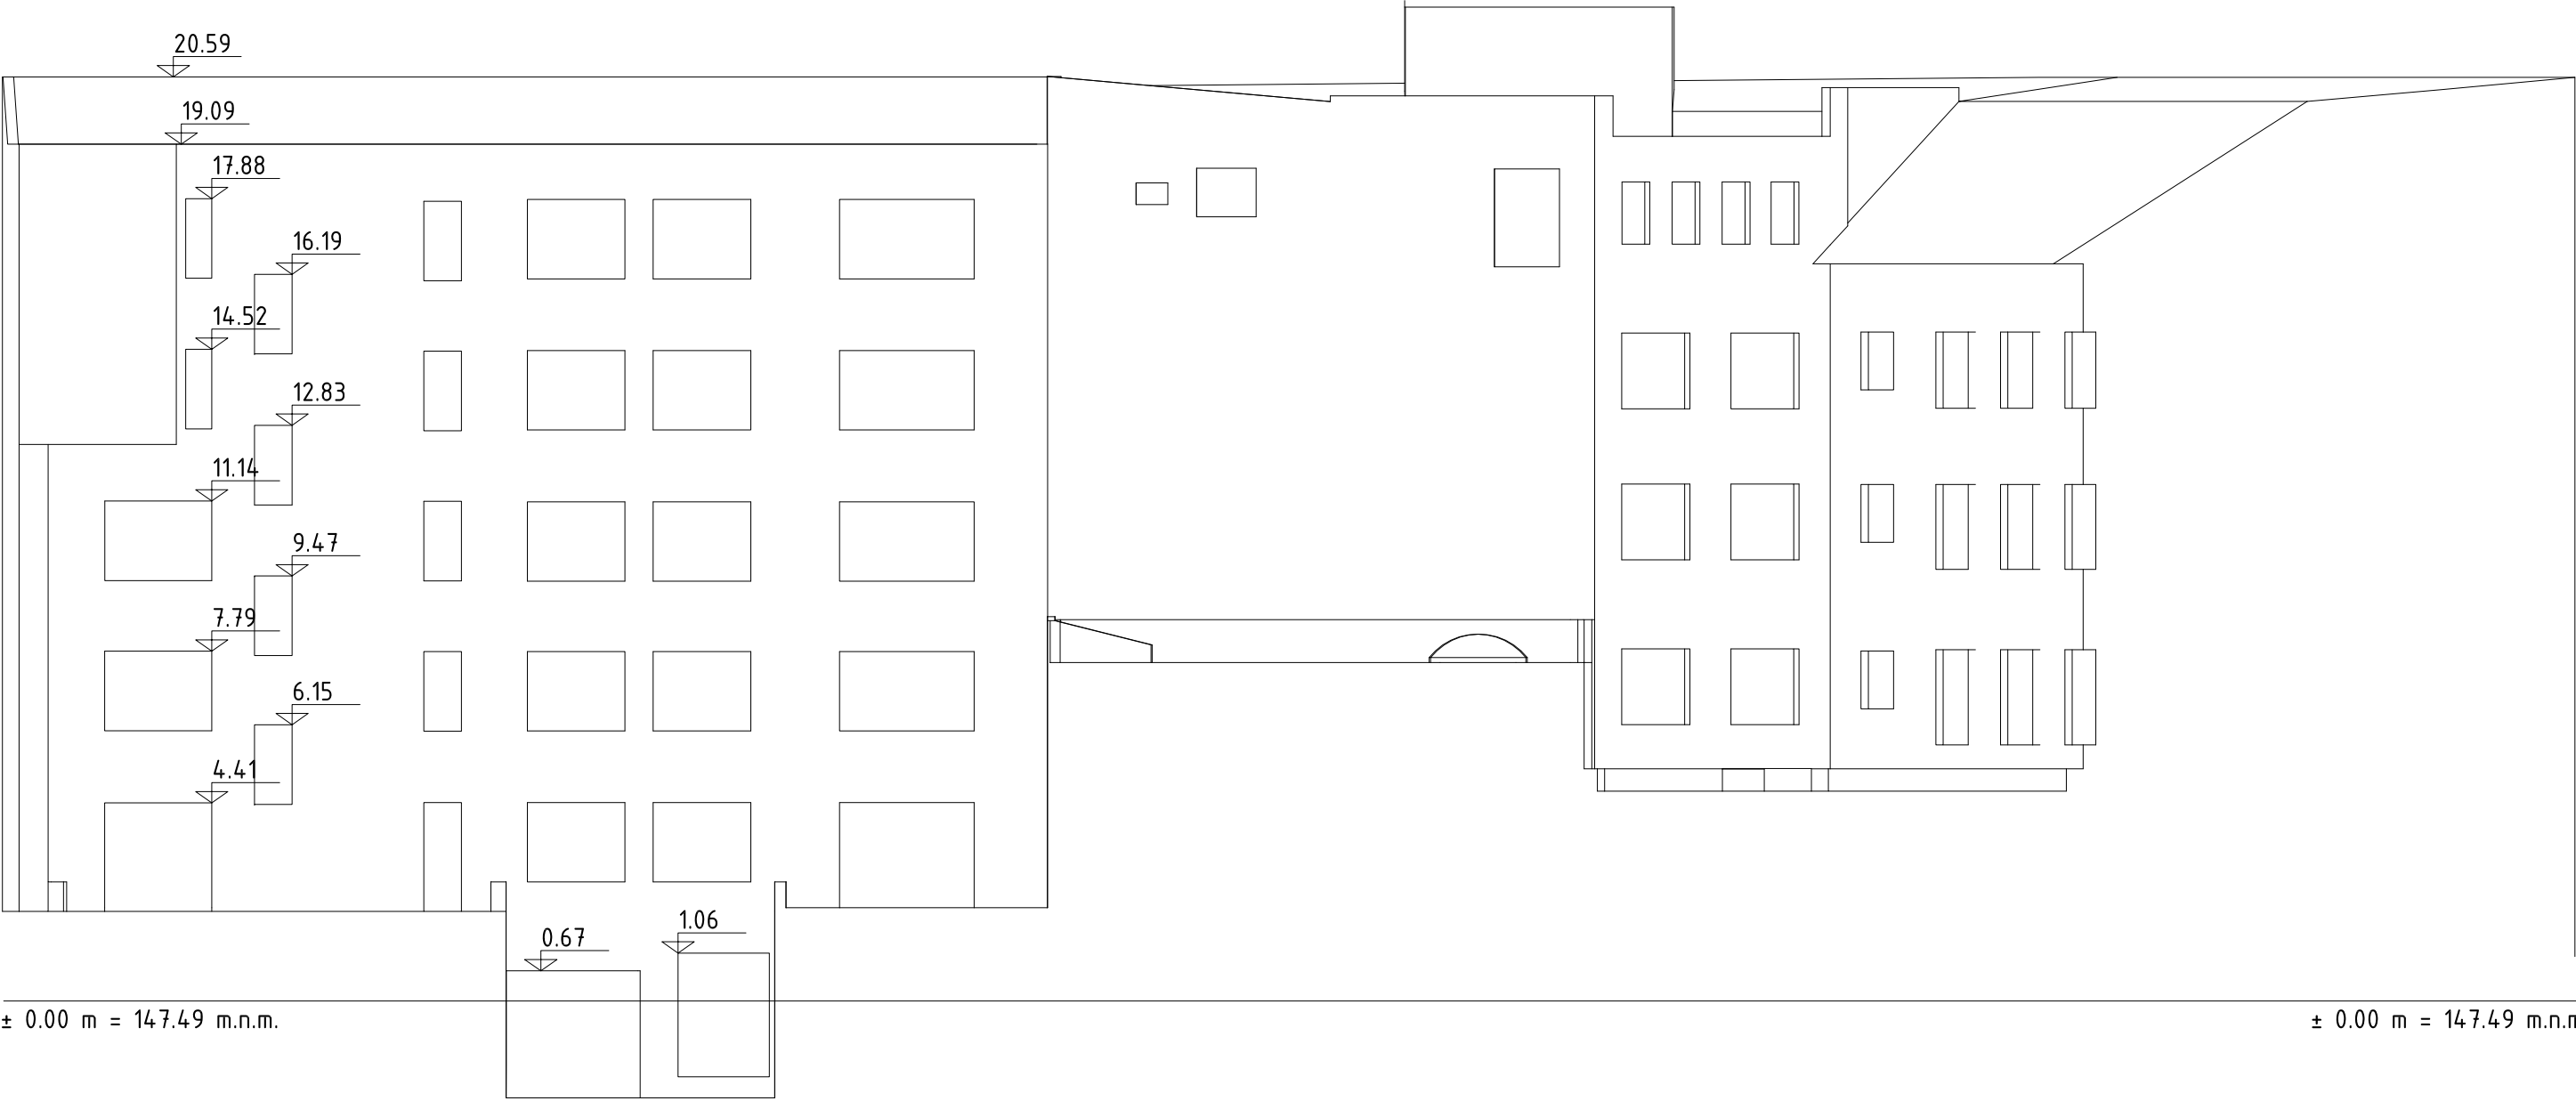


± 0.00 m = 147.49 m.n.m.

± 0.00 m = 147.49 m.n.m.

POHLAD č.6

M 1:150

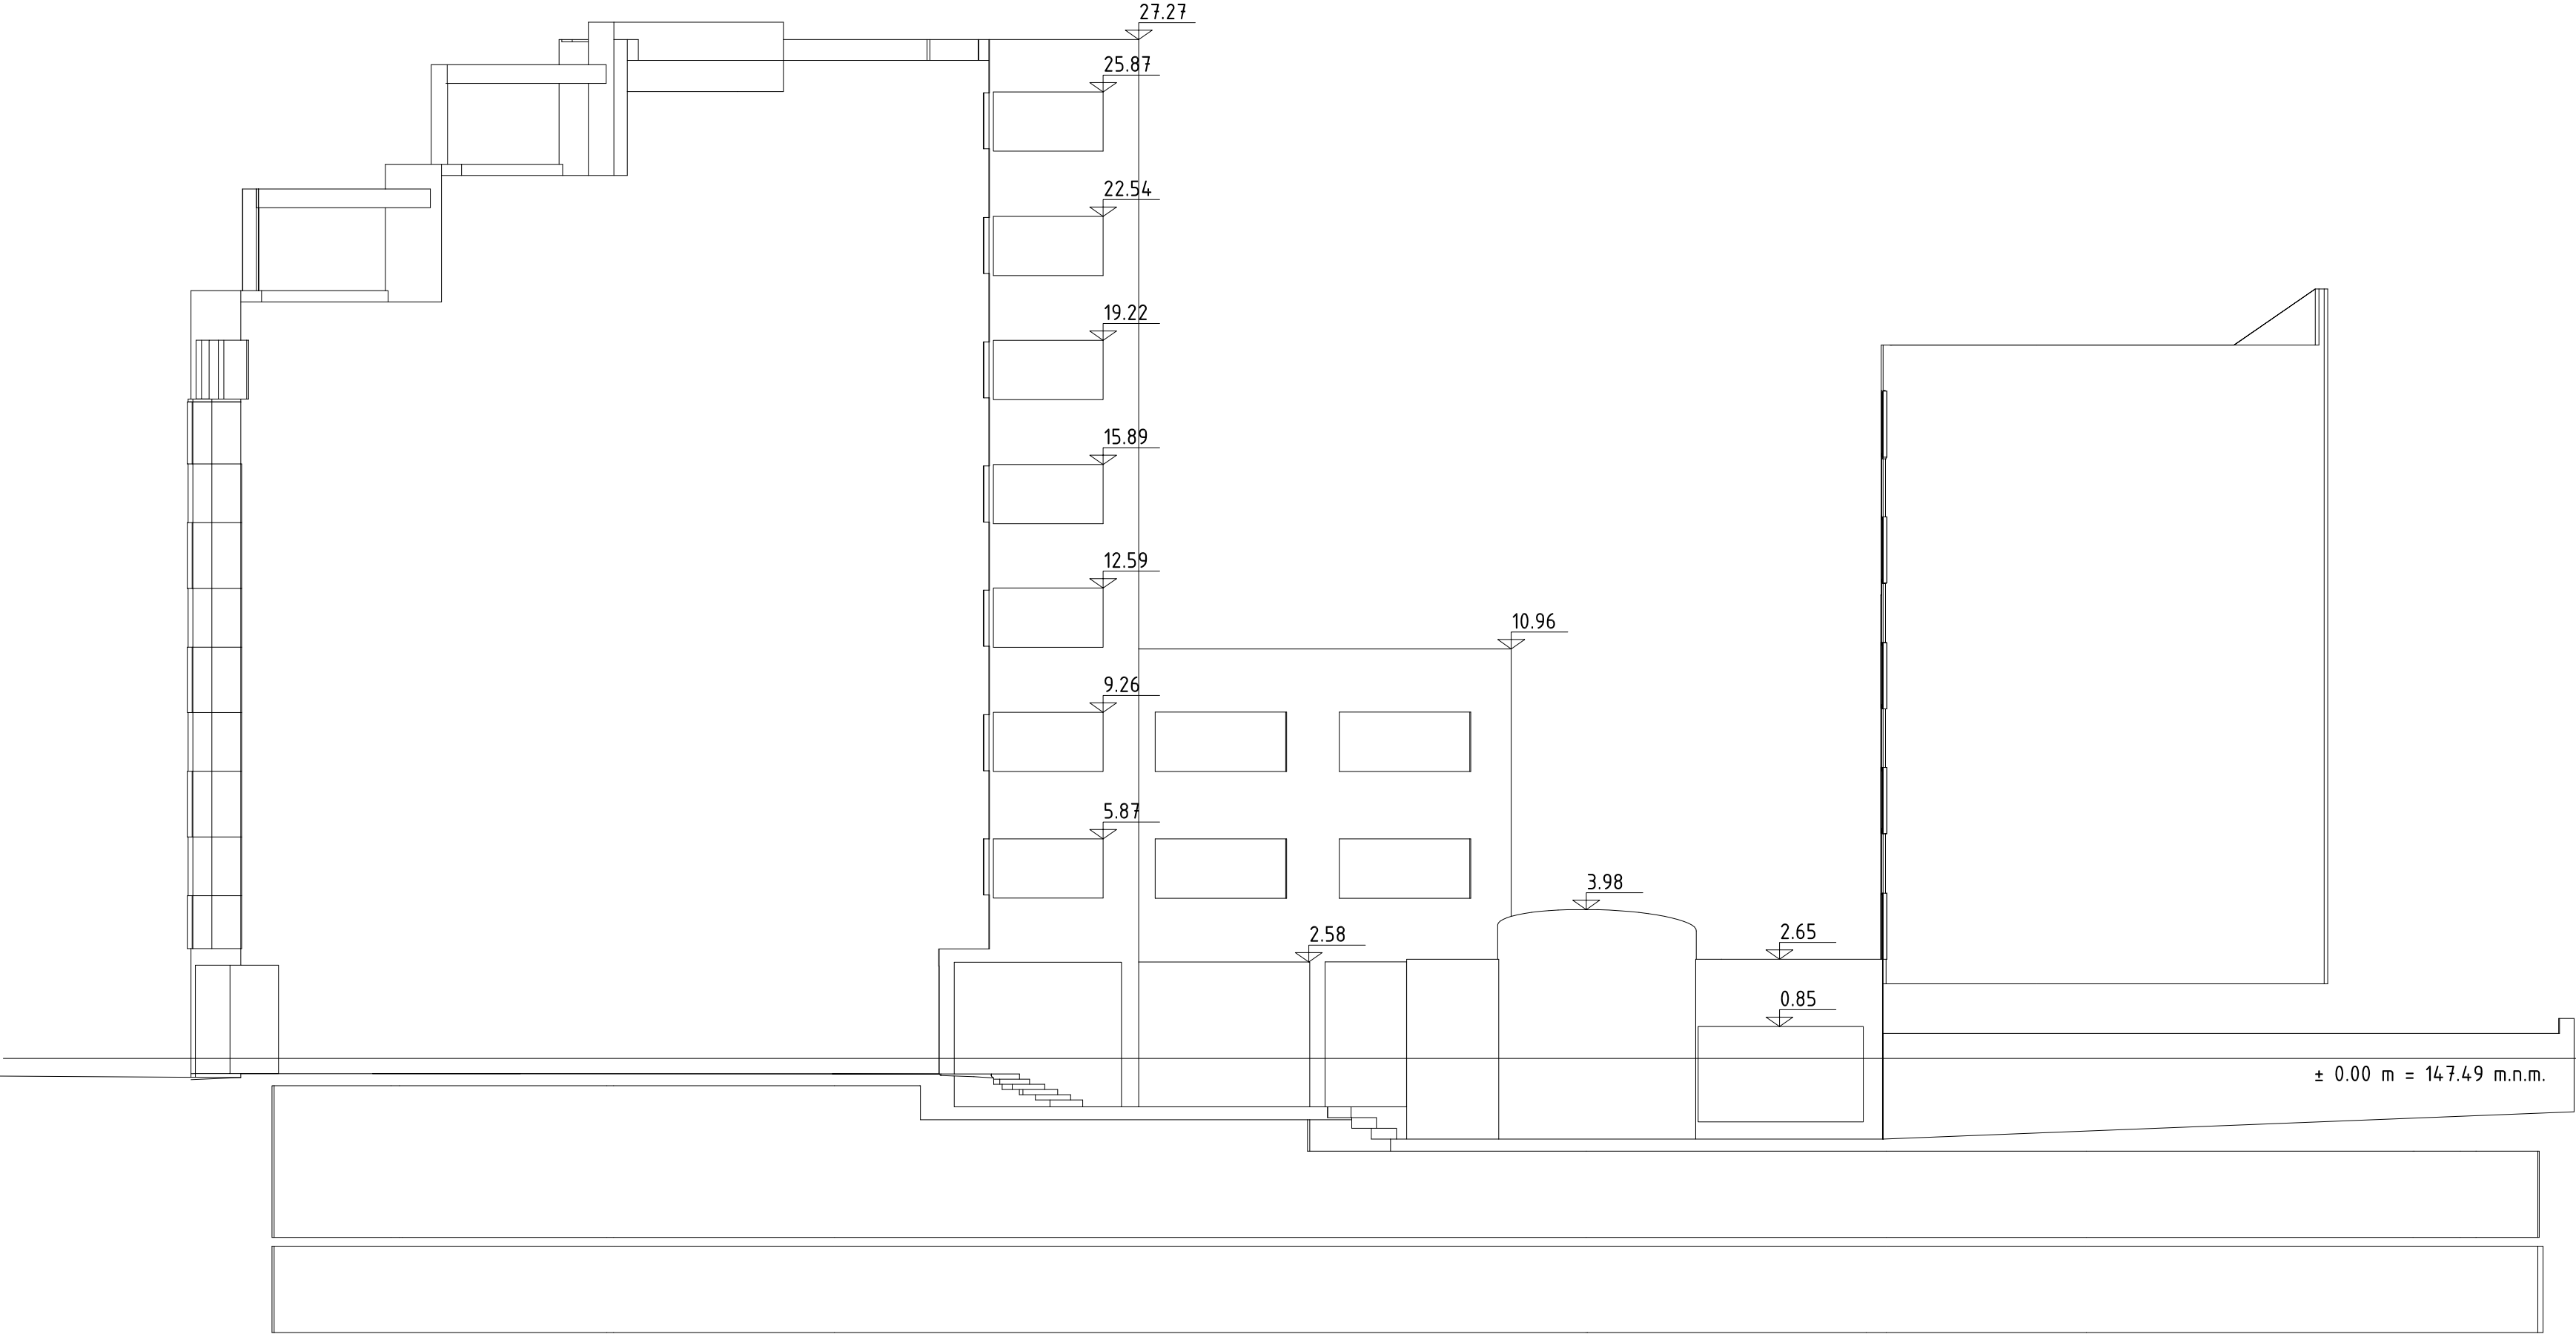


POHLAD č.7

M 1:150



POHLAD č.8

M 1:150

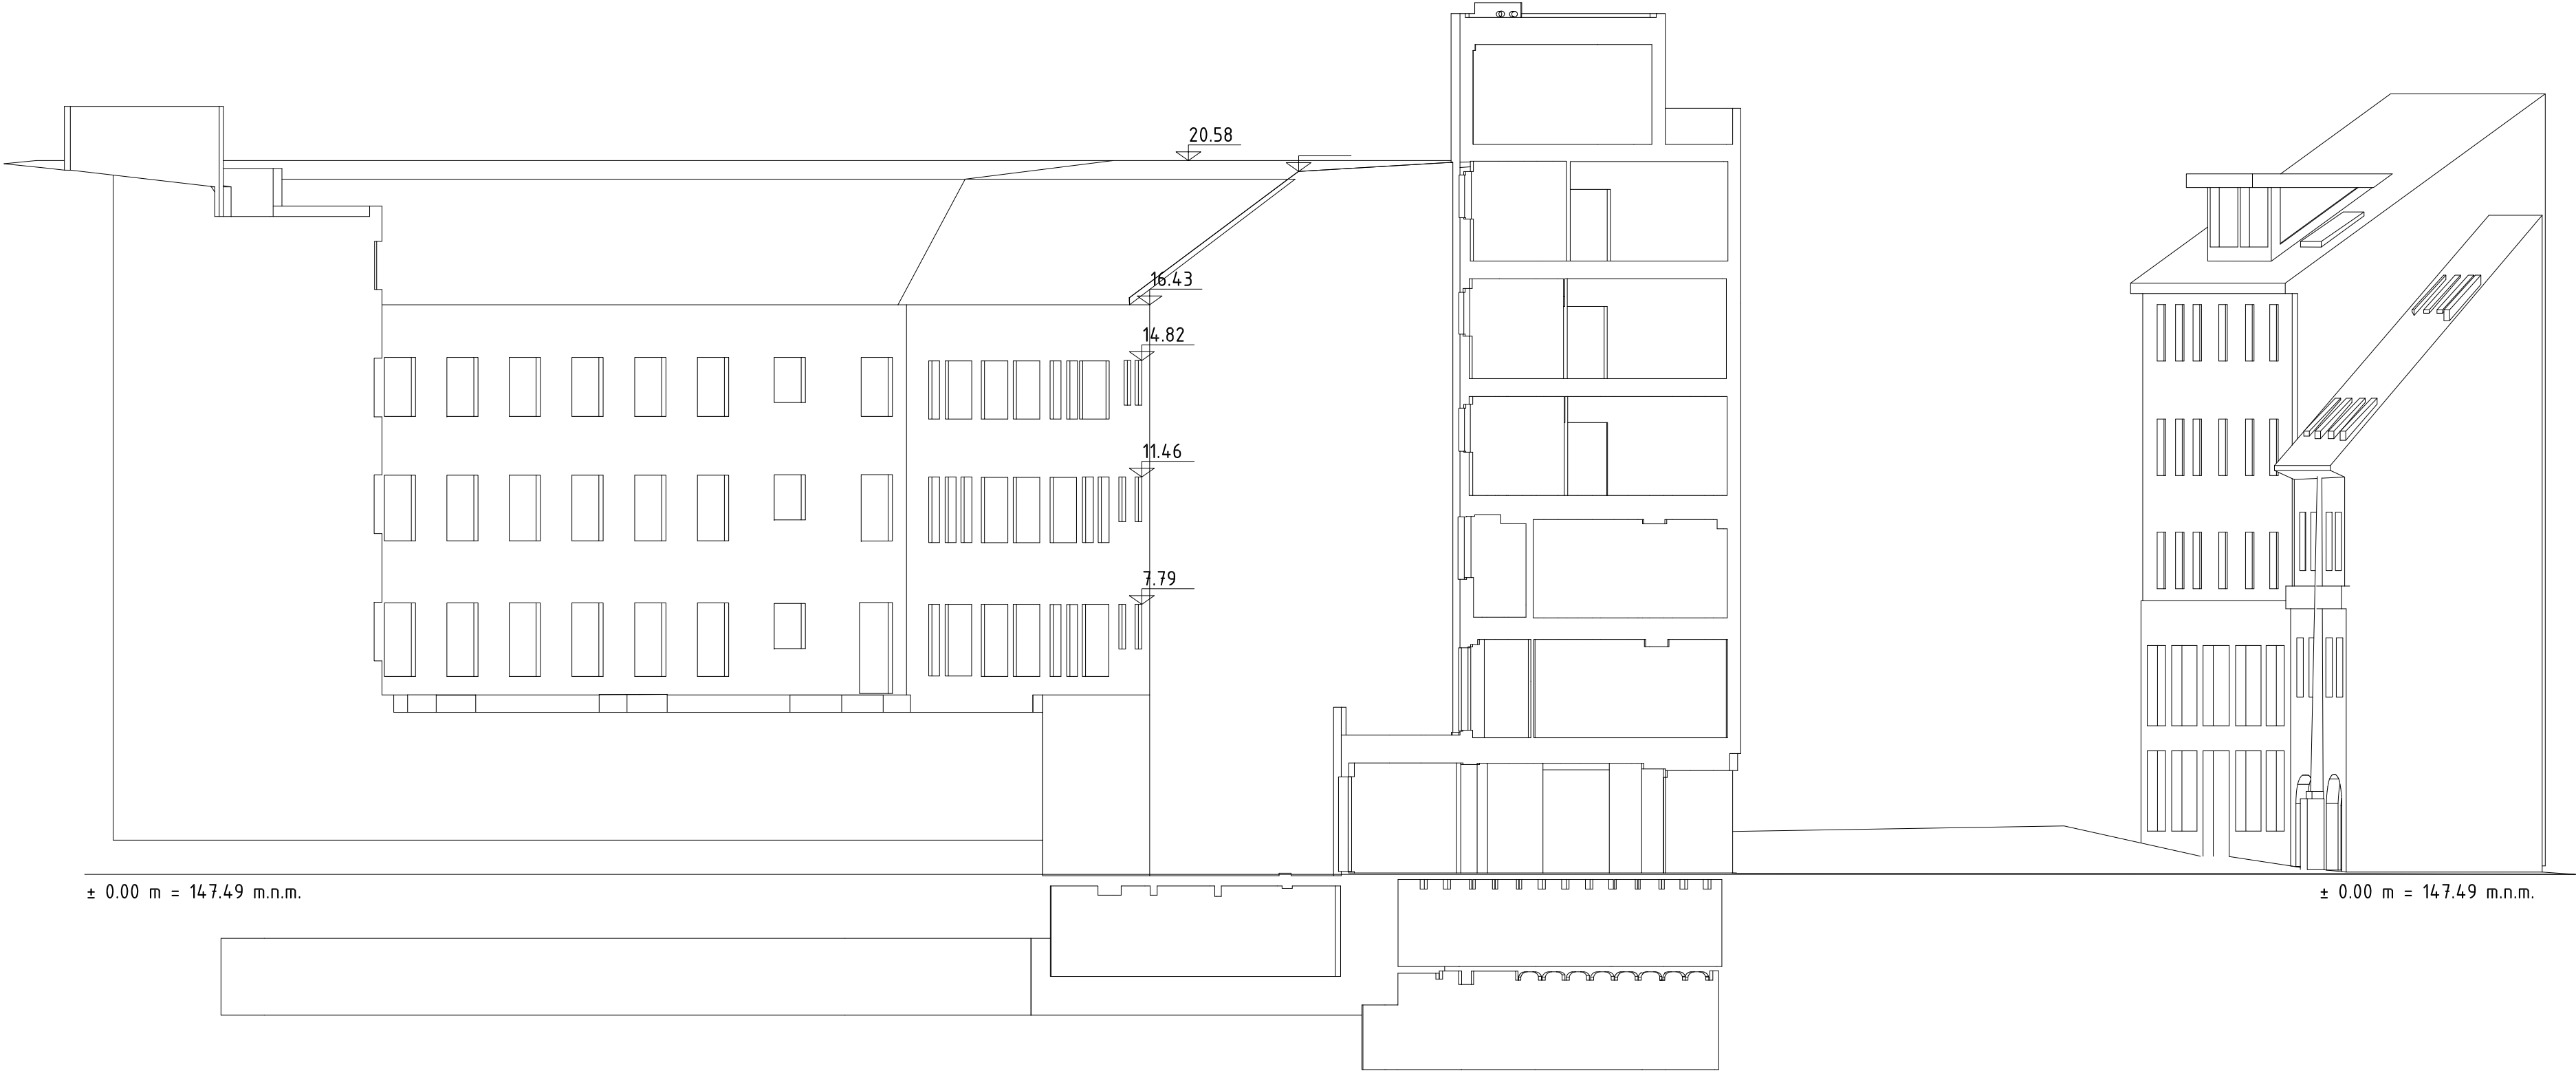

POHLAD č.9

M 1:150

